


70914

CERTIFICATE NO. \_\_\_\_\_

S. 1/16 COR.  
FD. 5/8" I. R. PER  
C. S. 46-90  
FD. 1" I. P. PER  
C. S. 47-56  
S86°39'23"E 10.12'

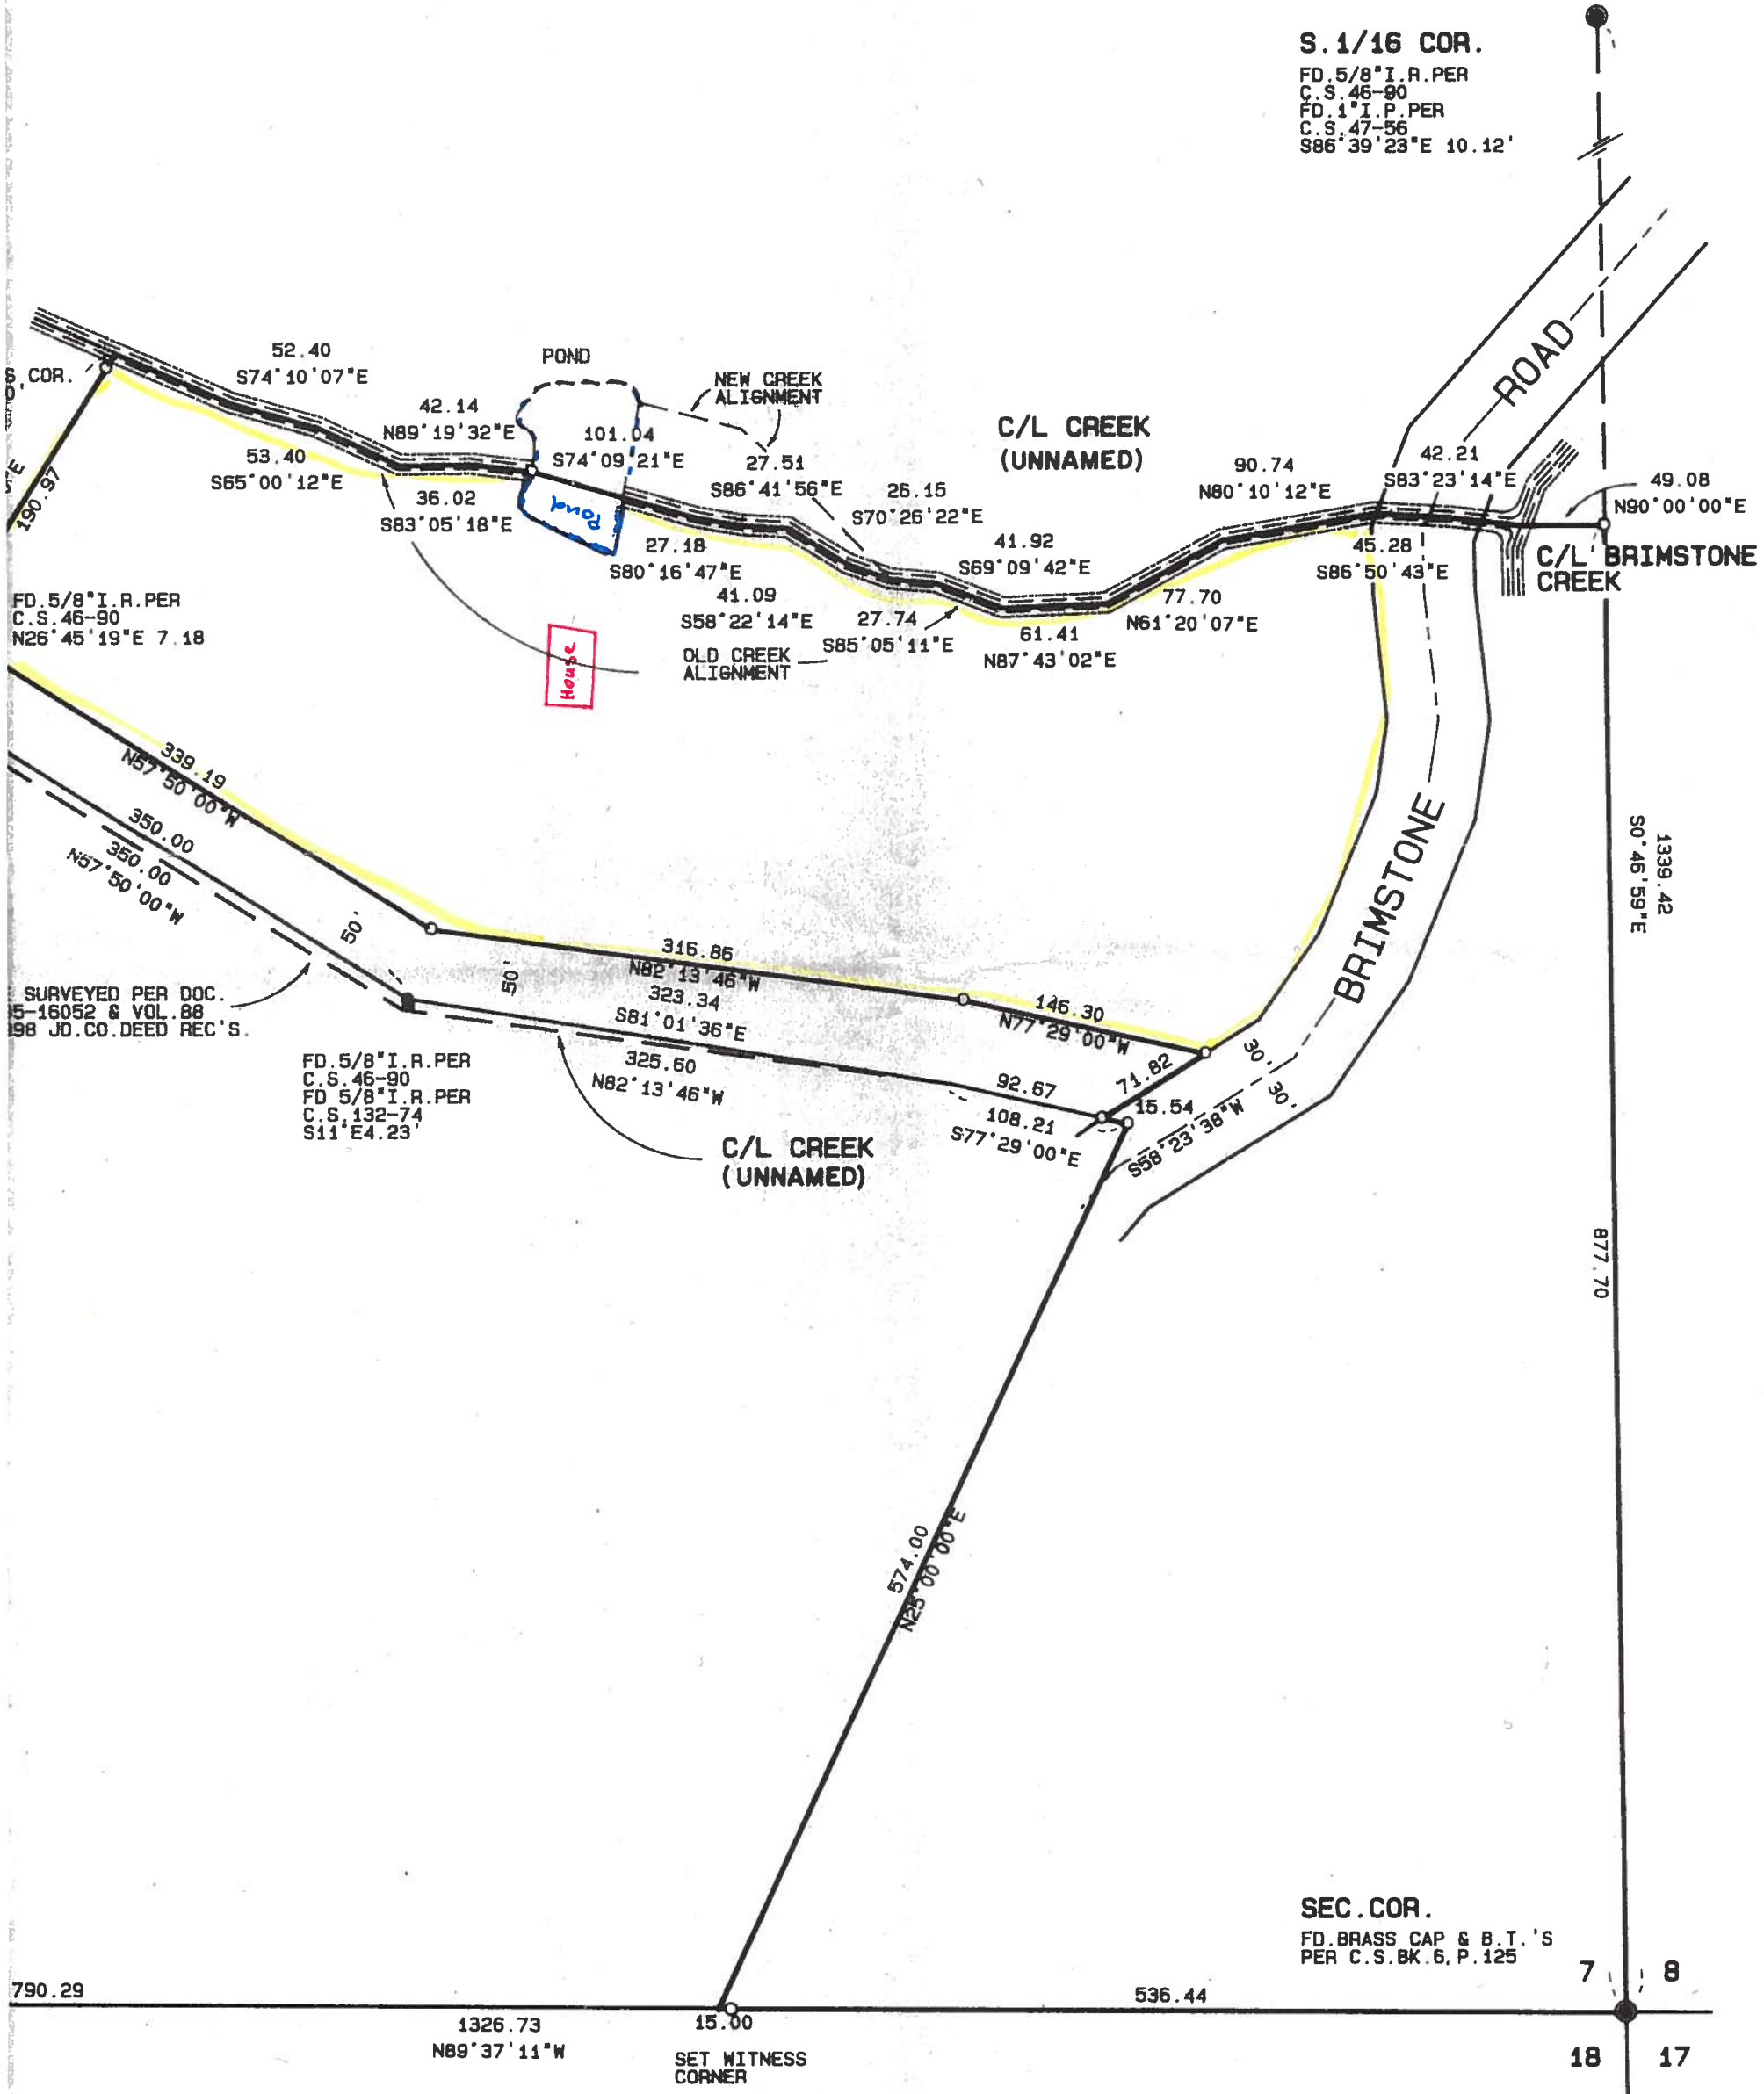

FD. 5/8" I. R. PER  
C. S. 46-90  
N26°45'19"E 7.18

SURVEYED PER DOC.  
15-16052 & VOL. 88  
198 JO. CO. DEED REC'S.

FD. 5/8" I. R. PER  
C. S. 46-90  
FD. 5/8" I. R. PER  
C. S. 132-74  
S11°E4.23'

SEC. COR.  
FD. BRASS CAP & B.T.'S  
PER C. S. BK. 6, P. 125

790.29      1326.73      15.00      536.44      7      8

N89°37'11"W      SET WITNESS CORNER      18      17