


T.36S.R.1E.W.M.

Application No. U-240 Permit No. U-216

CHARLES E. DREW & SON

Surveyed MAY 22 1951, by H.L. COFFMAN

NO. S 1, 3, 4, 8, 5 ARTESIAN WELLS

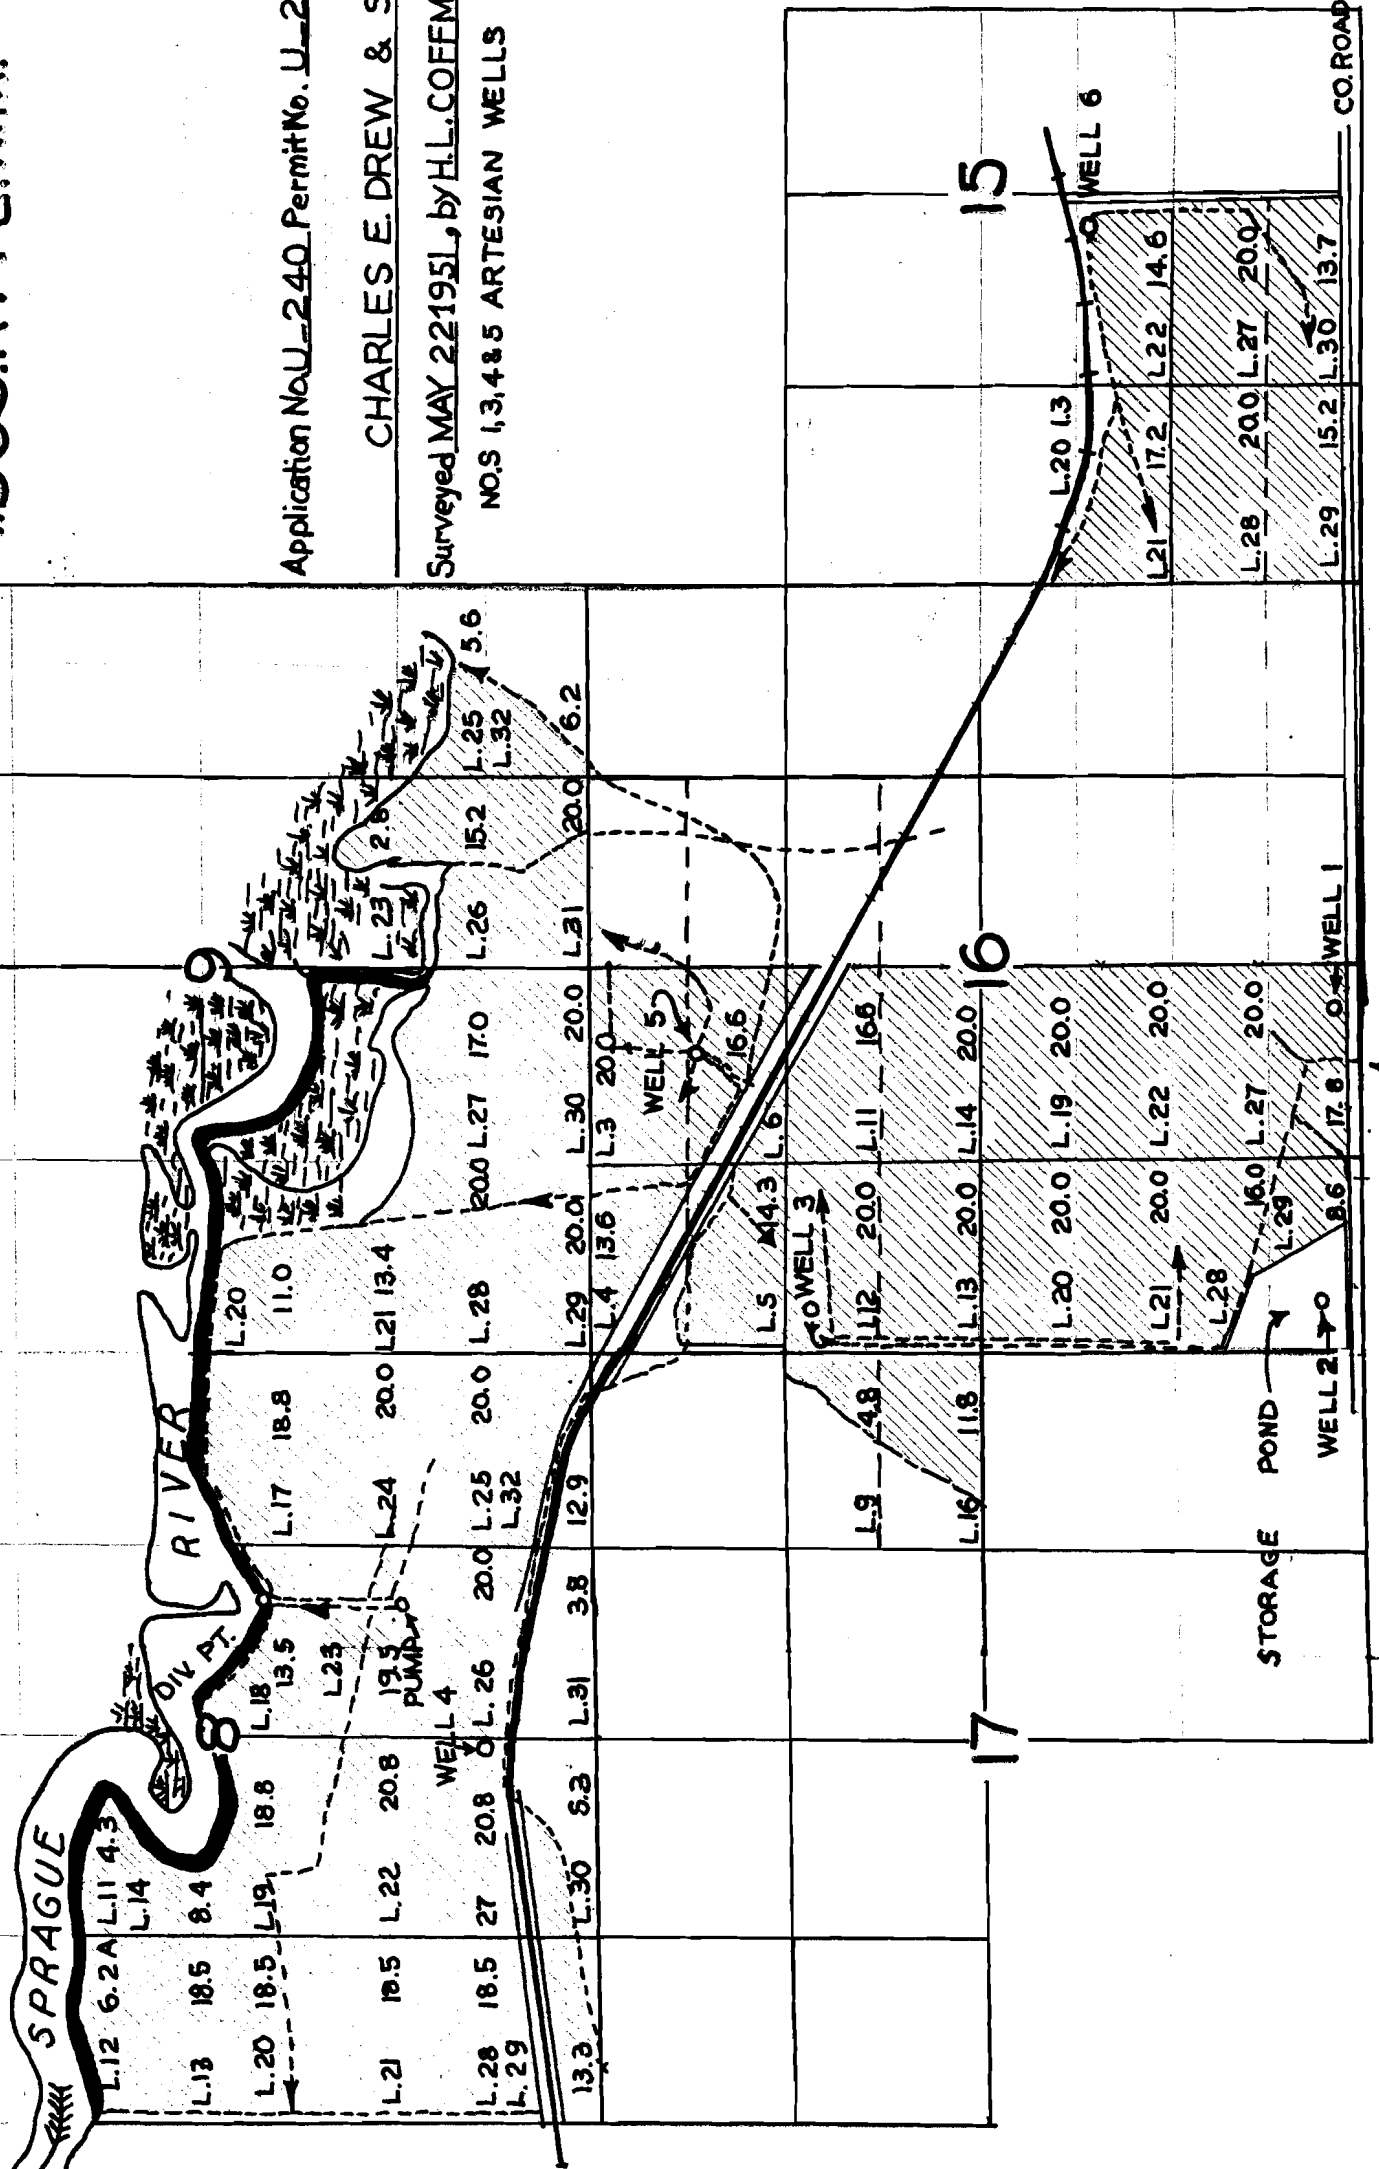

SPRAGUE RIVER

DIV AT

PUMP

WELL 4

WELL 5

WELL 3

WELL 1

WELL 6

L.12 6.2A L.11 4.3 L.14

L.13 18.5 8.4 L.19 18.8 L.18 13.5 L.23

L.20 18.5 L.22 20.8

L.21 18.5 L.27 20.8 L.26 20.0 L.31 3.8 L.30 5.2

L.28 18.5 L.29 13.3

L.17 18.8 L.24 20.0 L.25 20.0 L.32 12.9 L.29 20.0 L.30 20.0 L.31 20.0 L.32 20.0

L.16 11.8 L.13 20.0 L.14 20.0 L.19 20.0 L.22 20.0 L.27 20.0 L.28 20.0 L.29 16.0 L.30 17.8


L.20 11.0 L.21 13.4 L.26 17.0 L.27 17.0 L.30 20.0 L.31 20.0 L.32 20.0

L.20 13.3 L.21 17.2 L.22 14.6 L.28 20.0 L.27 20.0 L.29 15.2 L.30 13.7


STORAGE POND

WELL 2

CO. ROAD