

 


Location for Storage Res.

1937-9

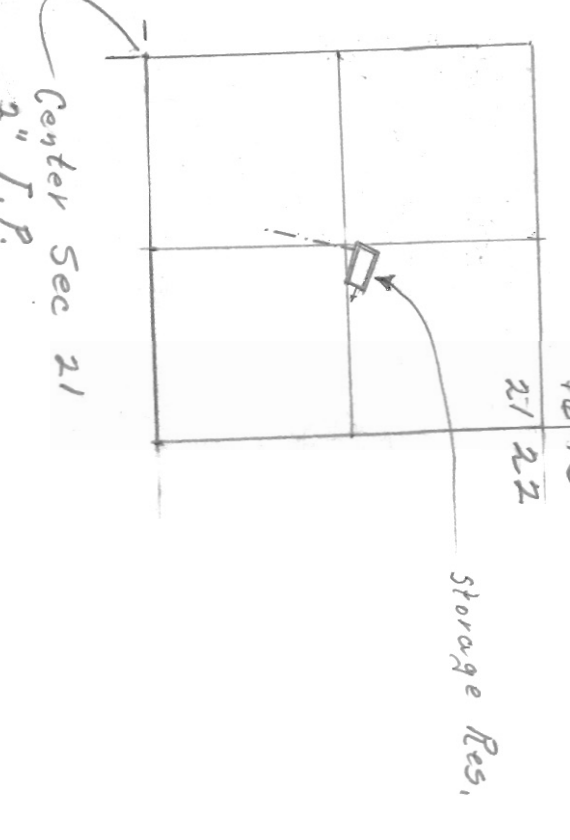


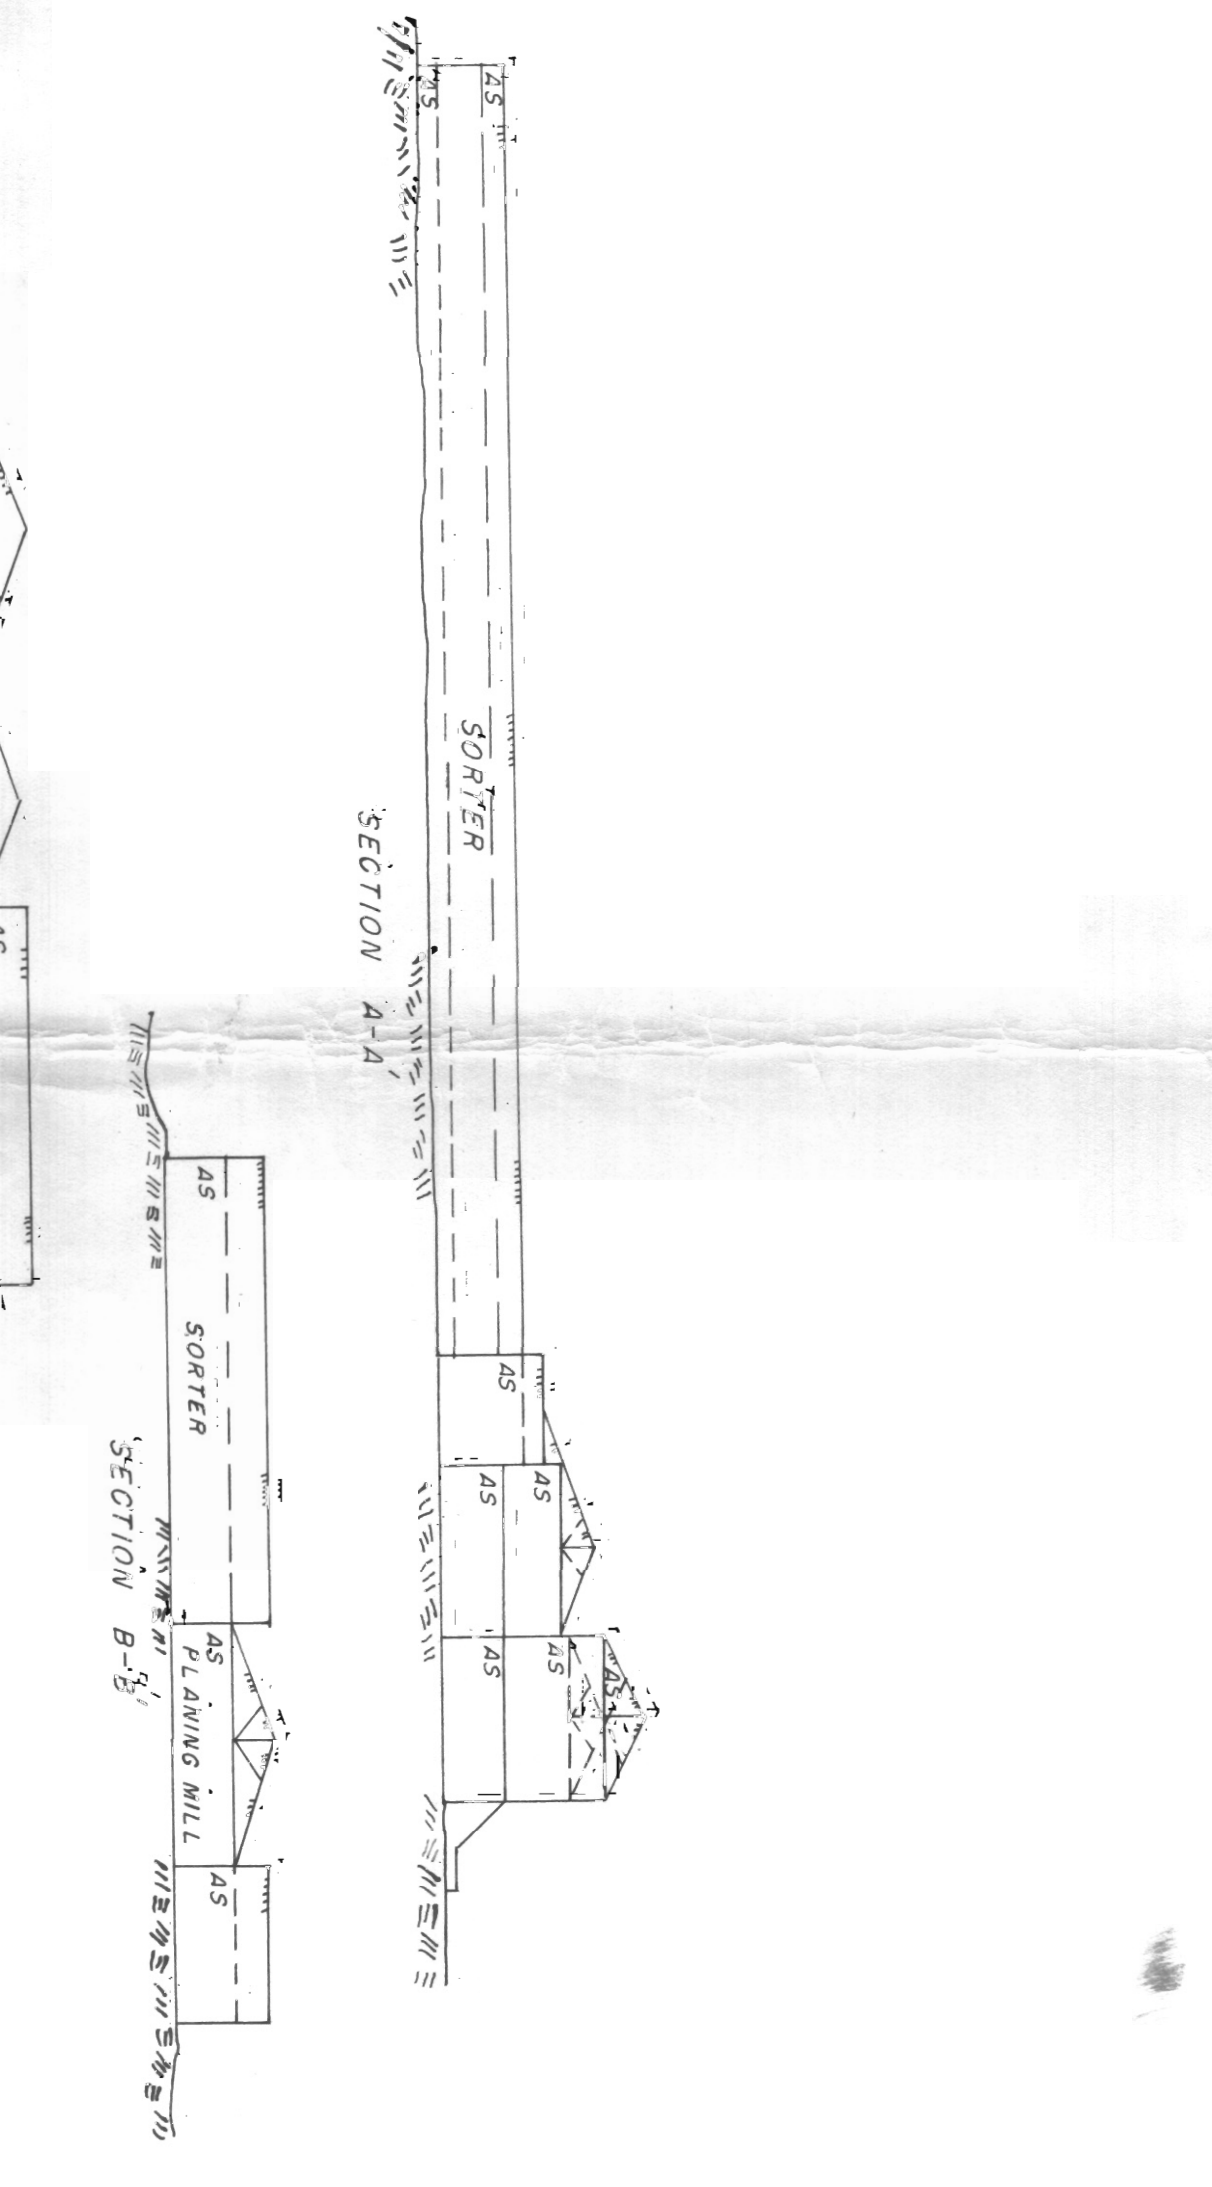

NOTE: ALL MEASUREMENTS IN FEET

SCALE: 1" = 40'
 PLAN: 1" = 100'
 SECTION: 1" = 10'
 PORTLAND, OREGON
 PATHE LUMBER COMPANY - FILE NO. 1034
 WENTLAND, ORE.

RECEIVED
 PORTLAND, OREGON
 STATE ENGINEER
 WENTLAND, ORE.
 1937-9