


T.17&18S.R.2W.W.M.

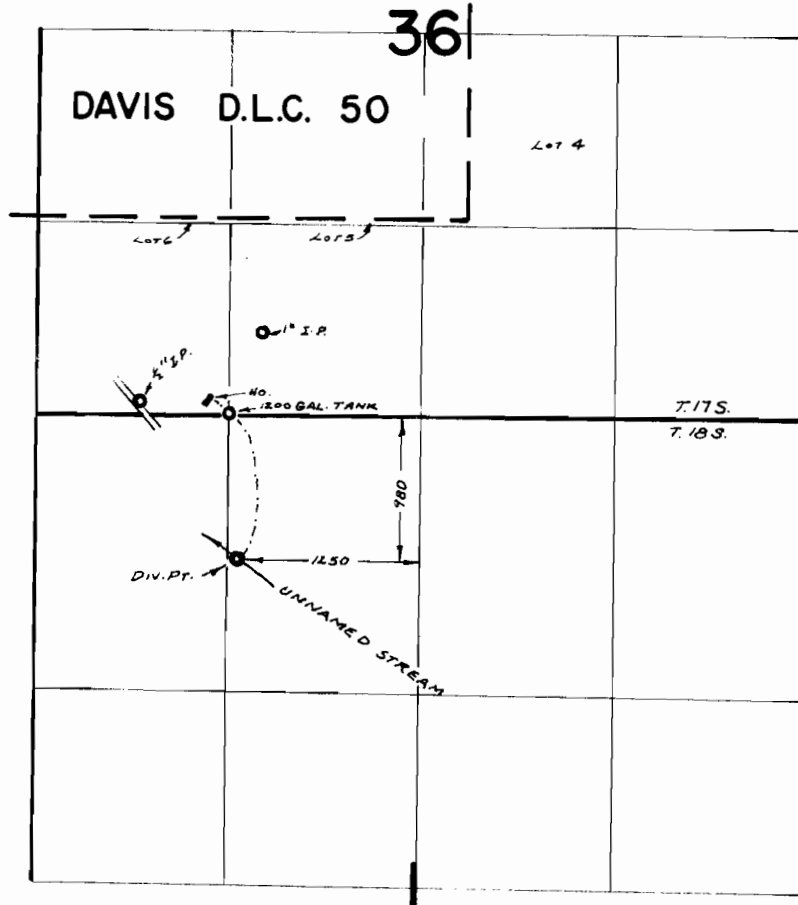

MINN. LAND SURVEY

44945 33592

WALTER ROSENTANGLE

OCT. 12, 1970 R. MUCKEN