


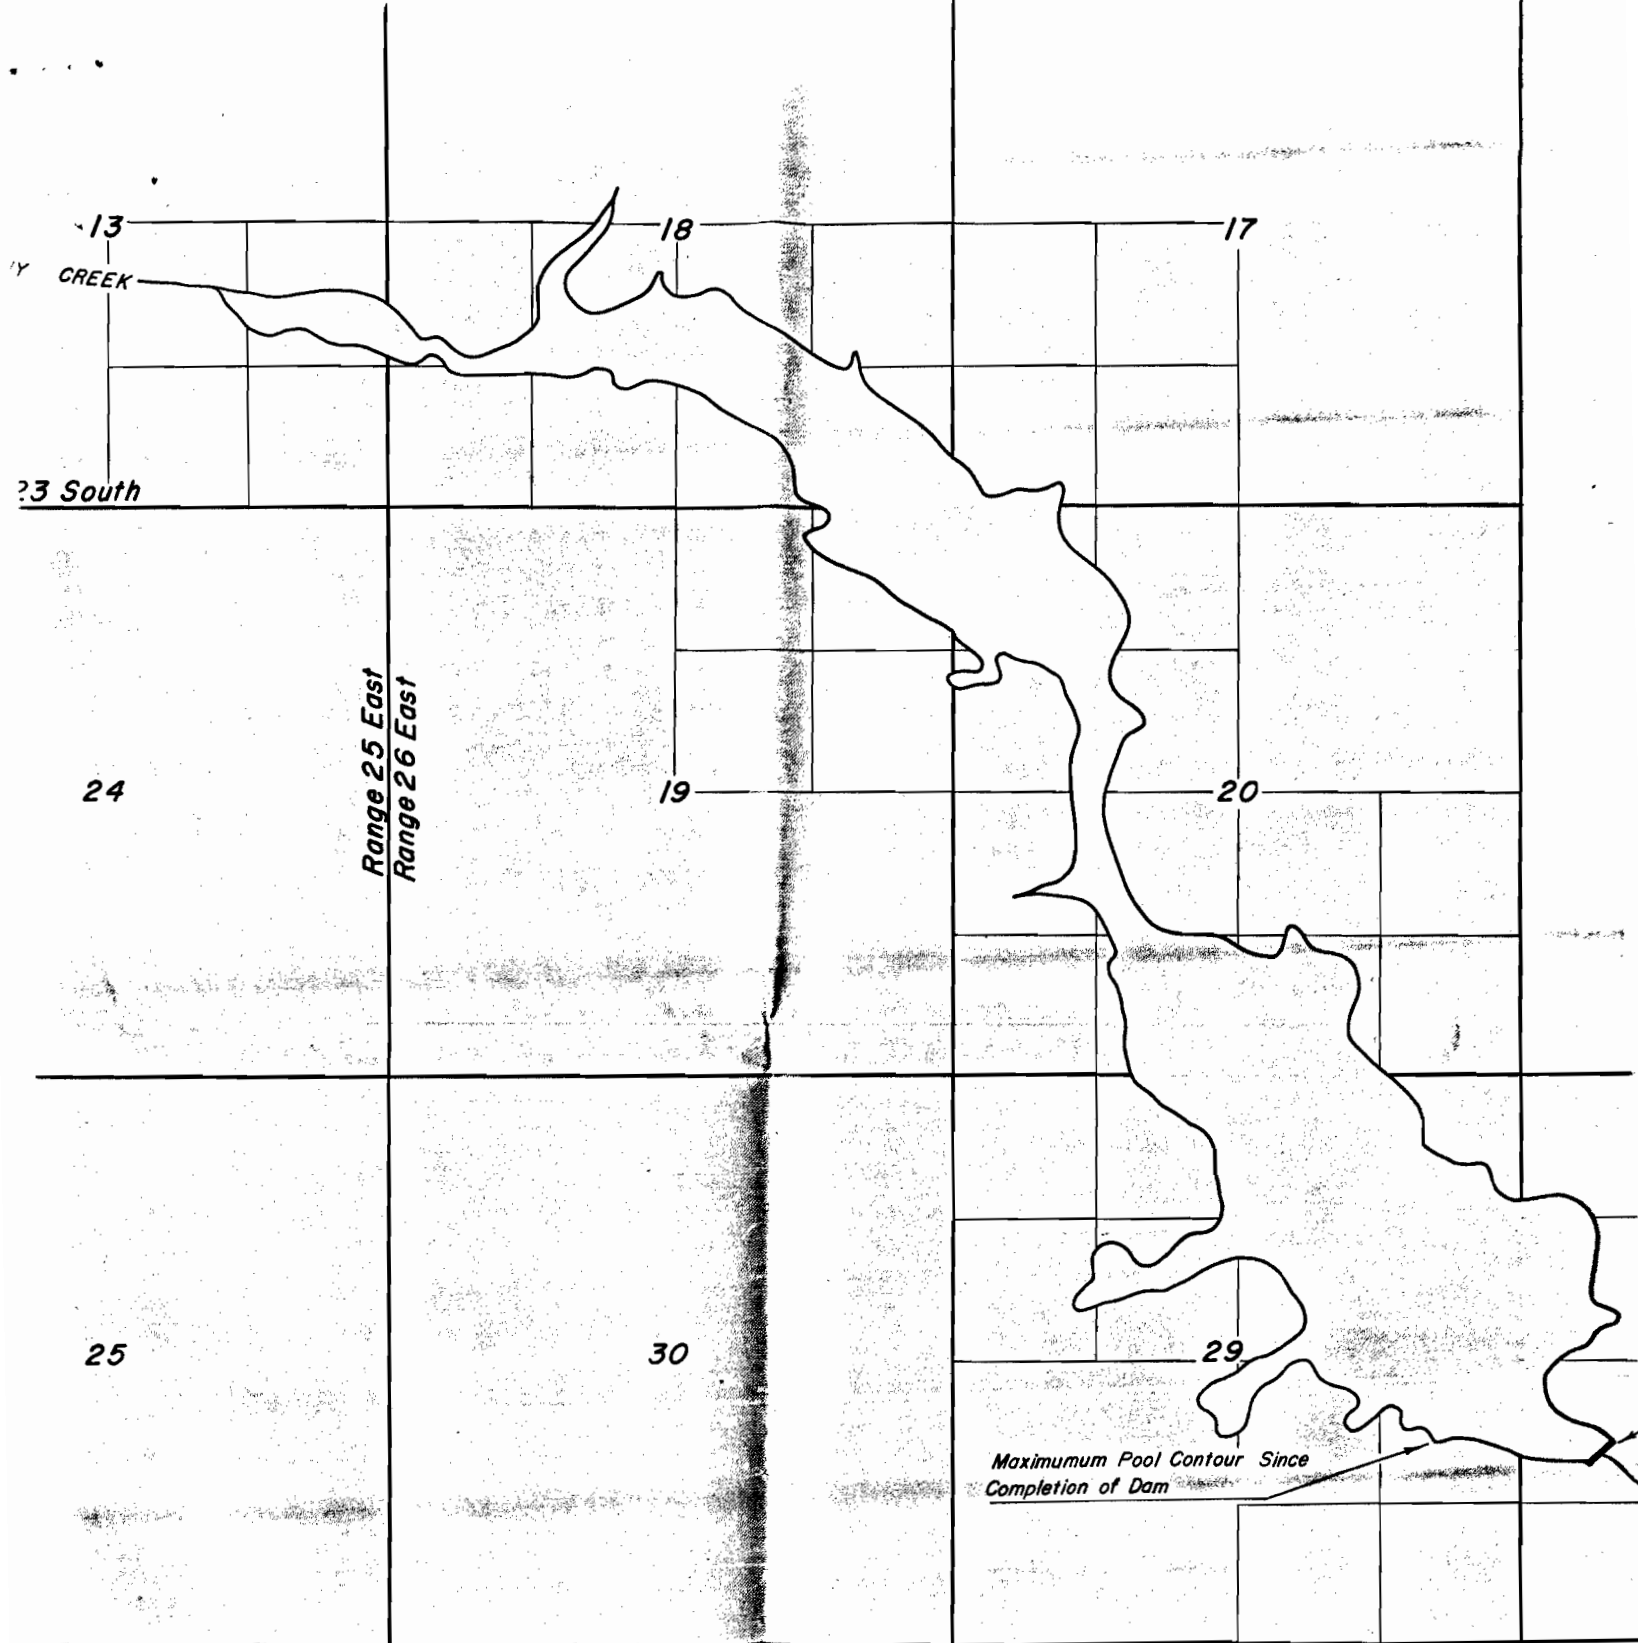

FINA