


LANE COUNTY

Application No. 64916
Permit No. 47486

SEE MAP 19 12 15 4

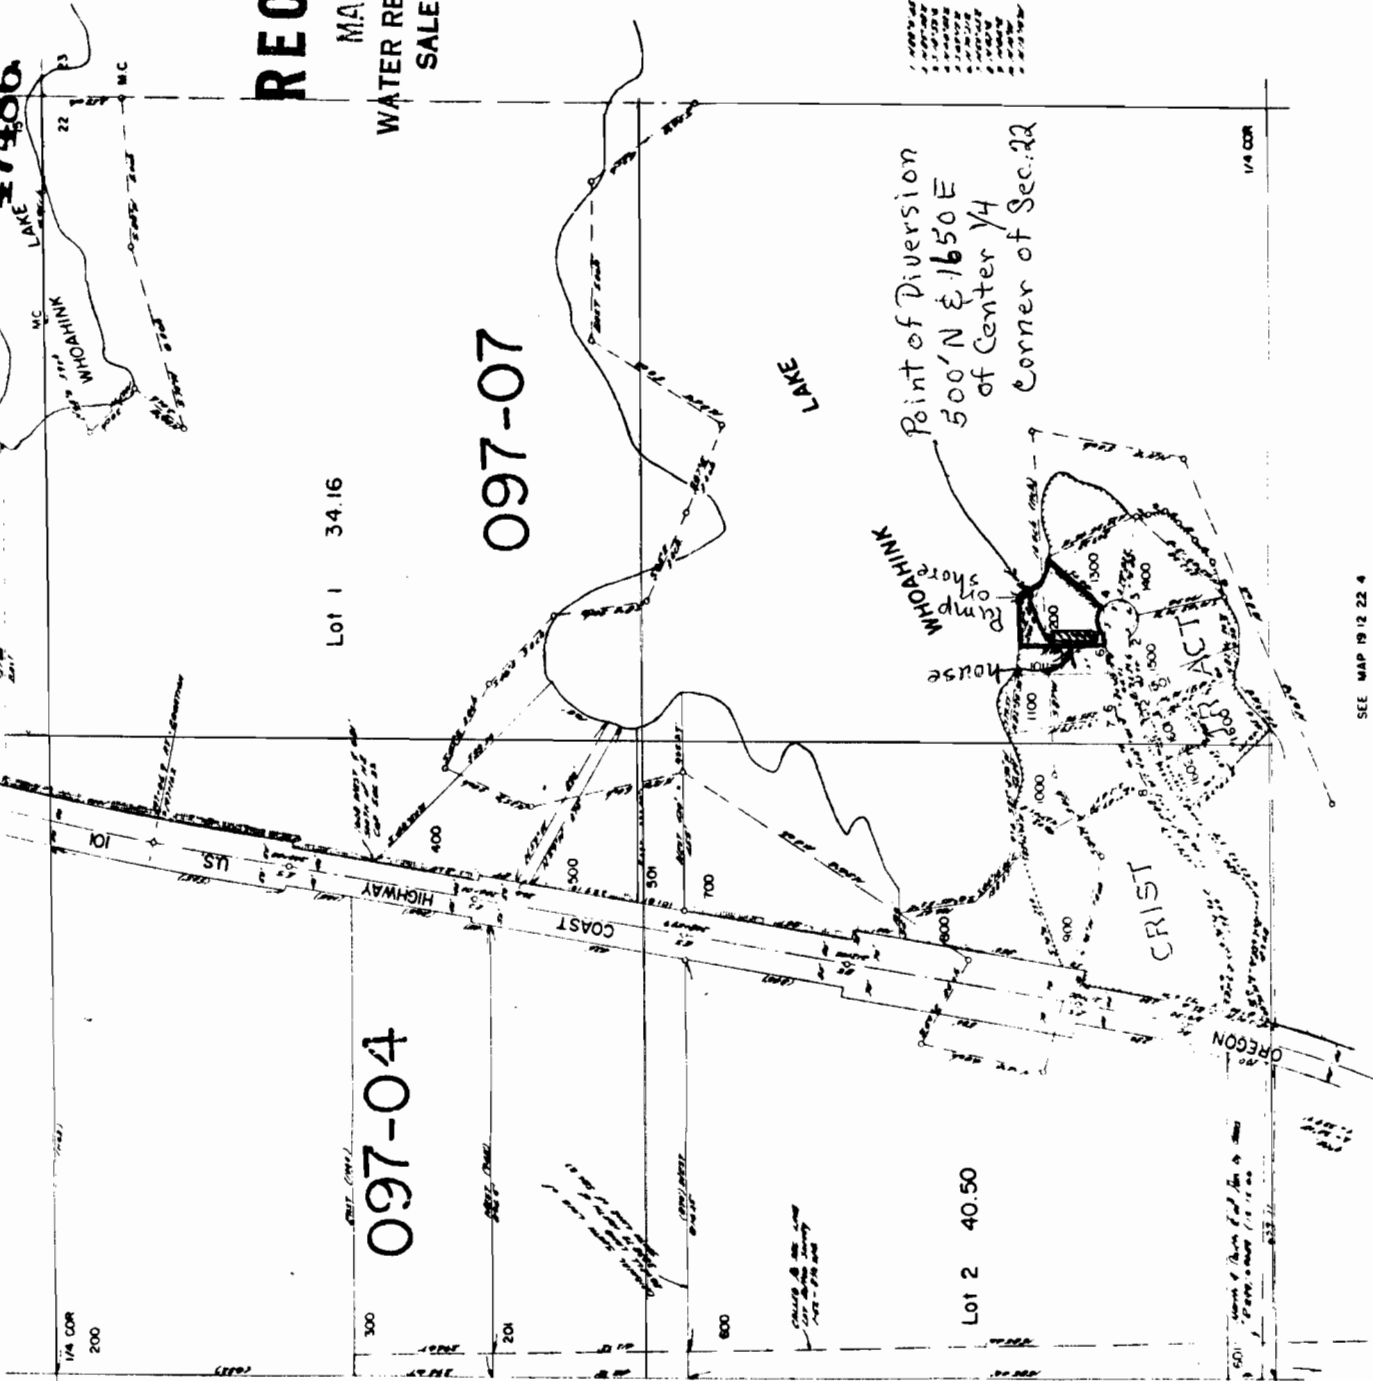

RECEIVED

MAR 10 1983

WATER RESOURCES DEPT.
SALEM, OREGON

SEE MAP 19 12 22

SEE MAP 19 12 22 2

