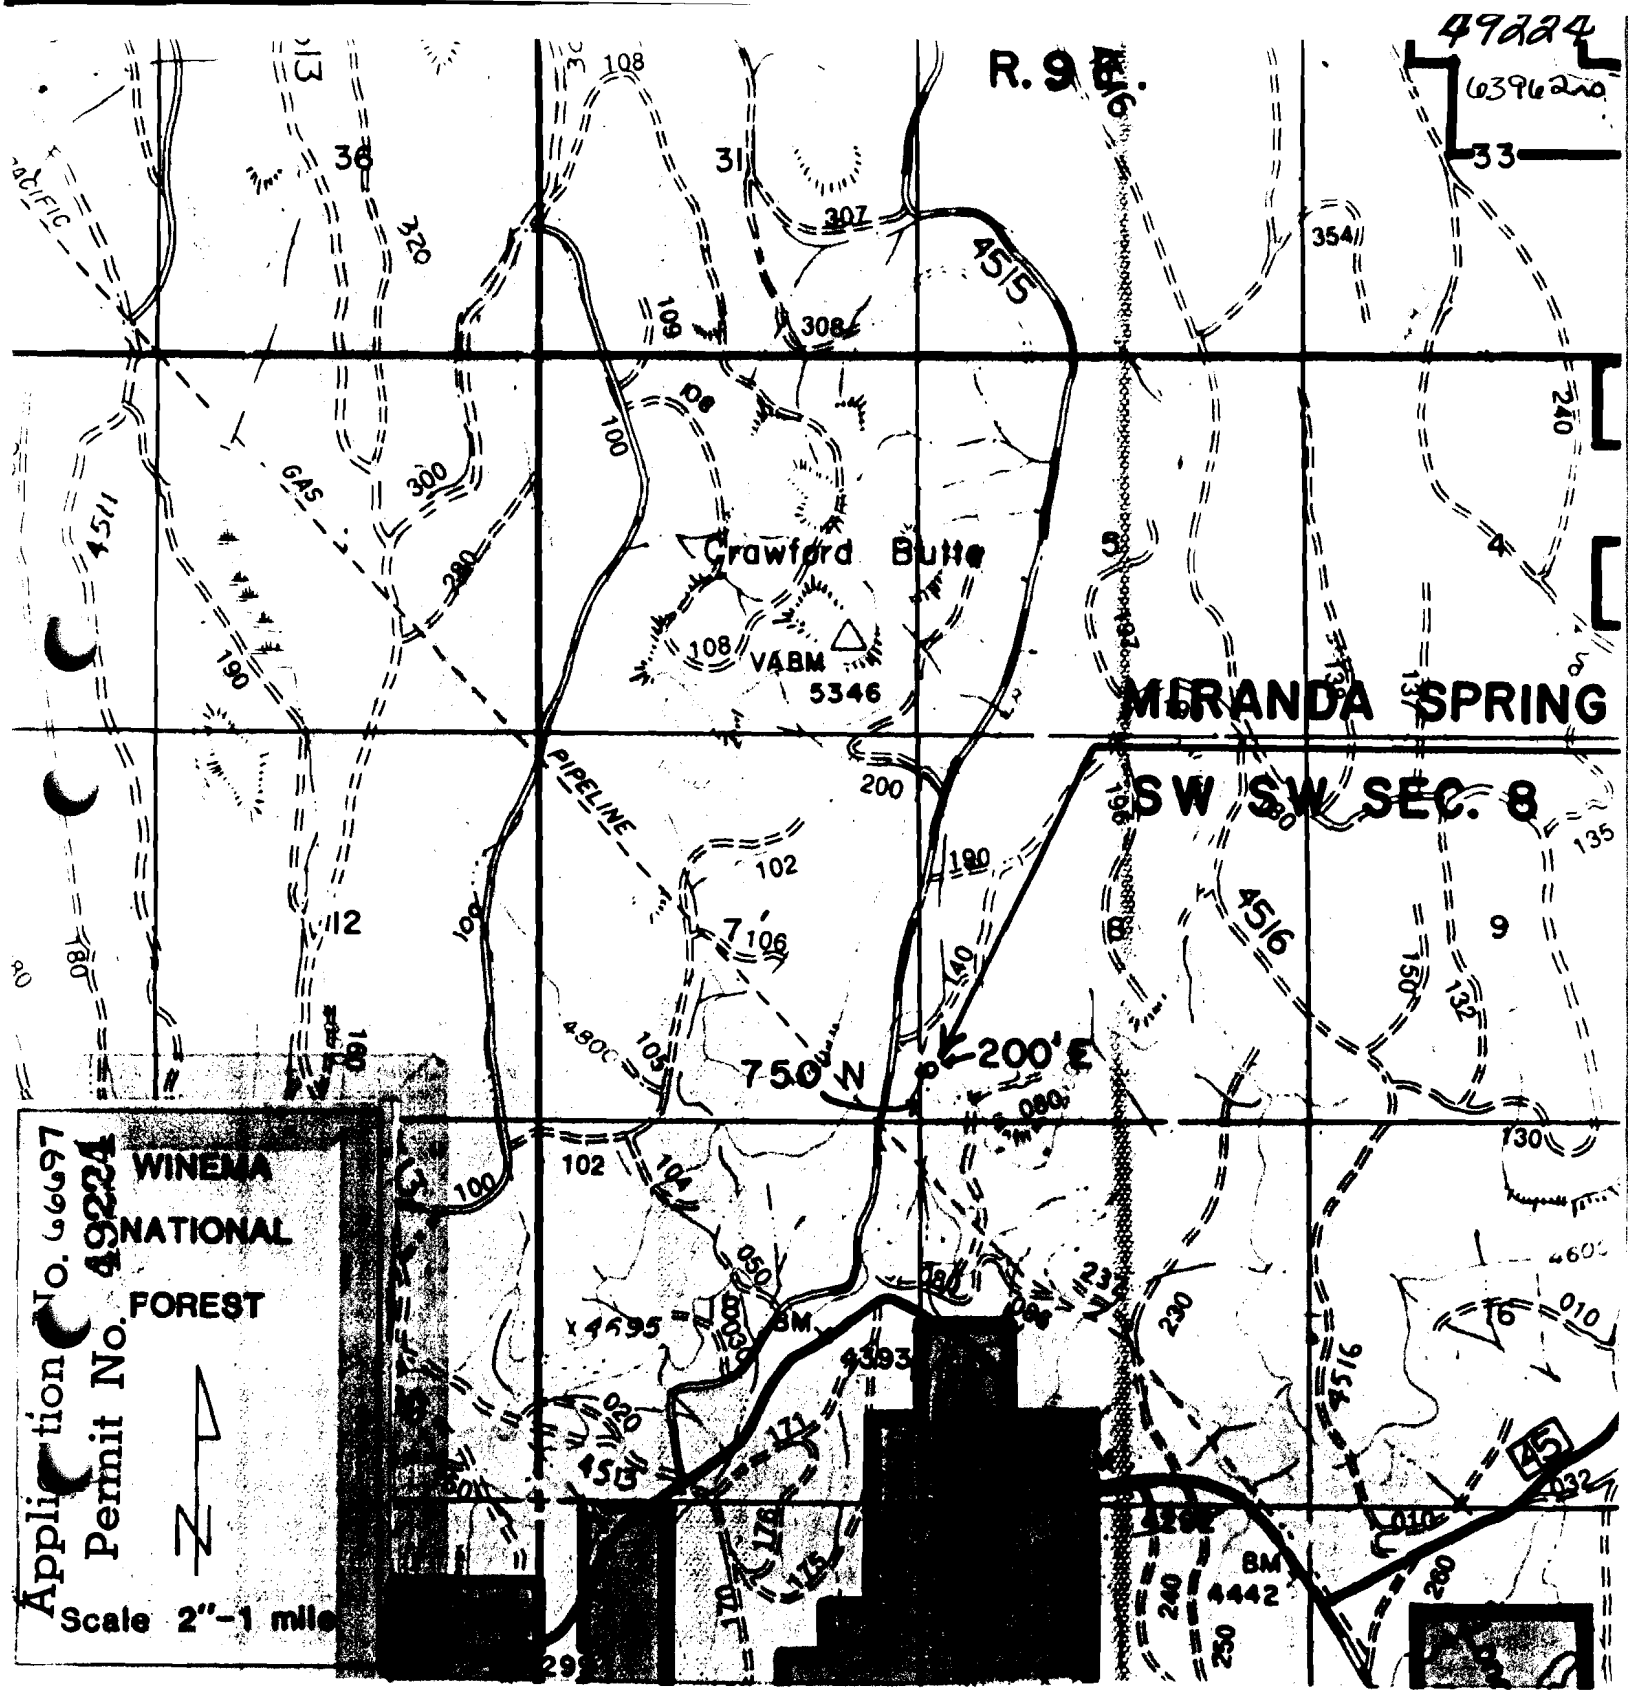

Sprague Res. Misc.