


2371 11 SE
MOSQUITO MTN

Application No. *75635*

Permit No. T-24-S R-37-E

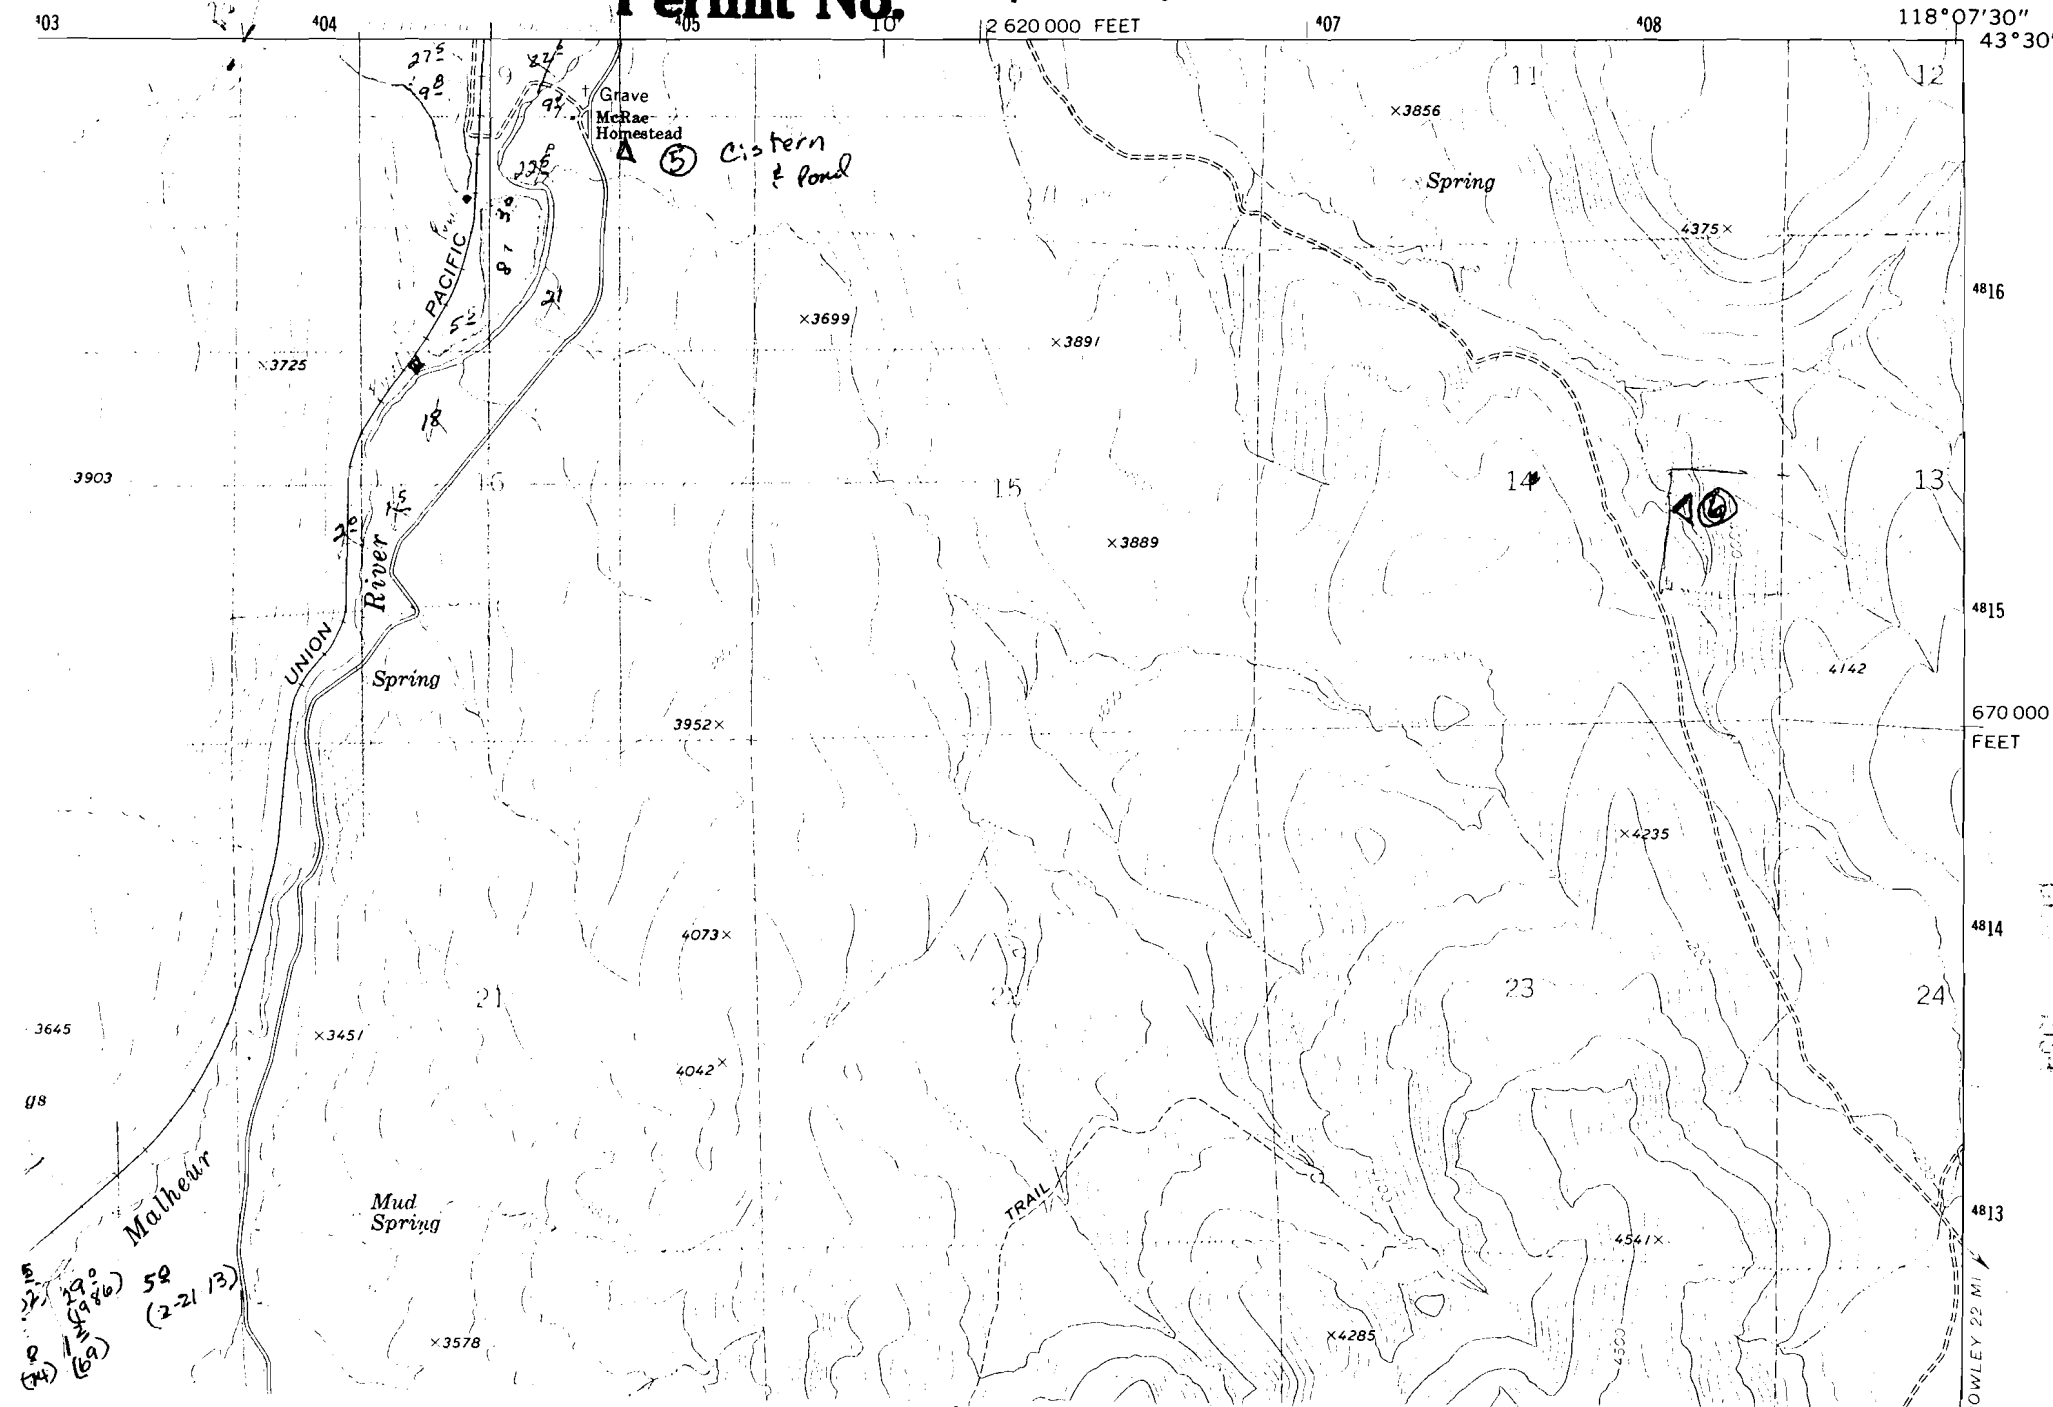

Application No. R-75635
Permit No.

R-36-E
R-37-E
RESERVOIR

North Slope

South Slope

McEwen

Williams
Black Butte
allot

T-23-S
T-24-S

Granite

McRAE
HOMESTEAD

VALE

Branch

Hot Spring

Y COUNTY
Y COUNTY

HARNEY
MALHEUR

CO
CO

R-36-E

R-37-E

RIVERSIDE
RES = 1

Upper
Blaylock
Canyon
SS

Blaylock
Canyon
Spring

RIVERSIDE
RES = 2

BIG
CURVE
RES

Little
Alkali
Spring

Riverside

P
MALHEUR

P
MALHEUR

