


Permit 4195

BARRETT

HAYS DRIVE

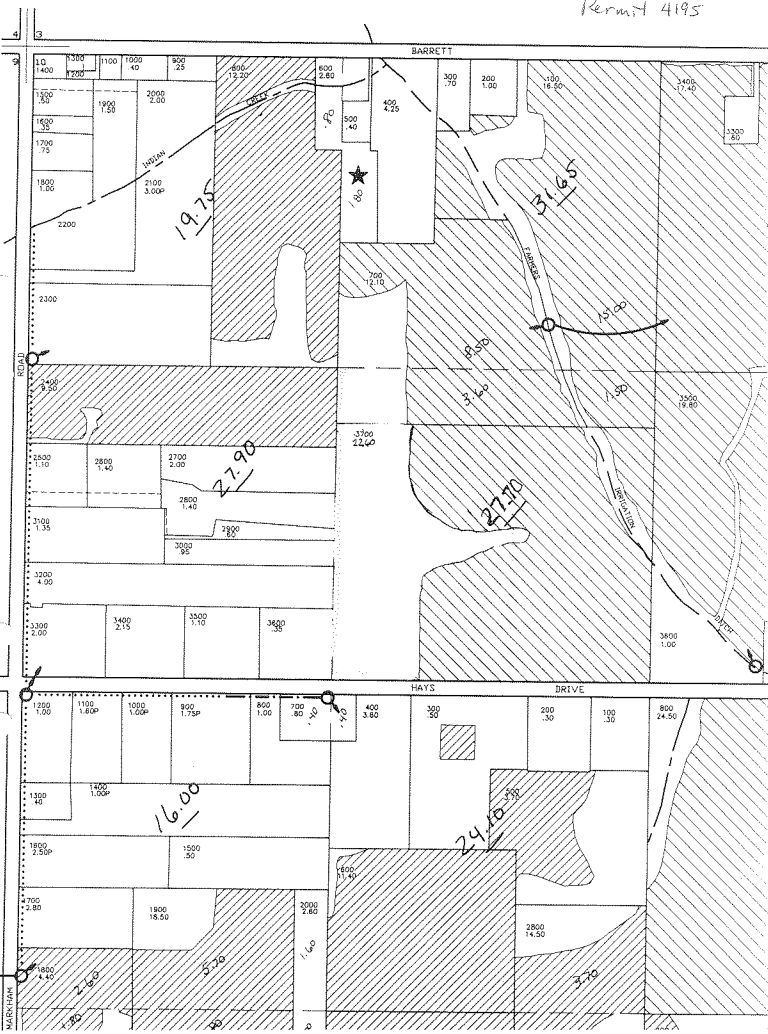

10 1400	1300 1200	1100 1000	1000 40	900 25	800 12.20	800 3.80	300 .70	200 1.00	100 16.50	3400 17.40																			
1500 3.30	1600 3.30	1700 75	1900 1.30	2000 2.00	2100 3.00P	2200	2300	2400 3.30	2500 1.10	2600 1.40	2700 2.00	2800 1.40	2900 1.35	3000 36	3100 4.90	3200 2.00	3300 2.15	3400 1.10	3500 1.10	3600 35	3700 22.60	3800 1.00	3900 .80	400 3.80	4100 30	4200 50	4300 .30	4400 .30	4500 24.50

19.75

27.90

27.70

16.00

24.70

2.60

3.70

3.70