


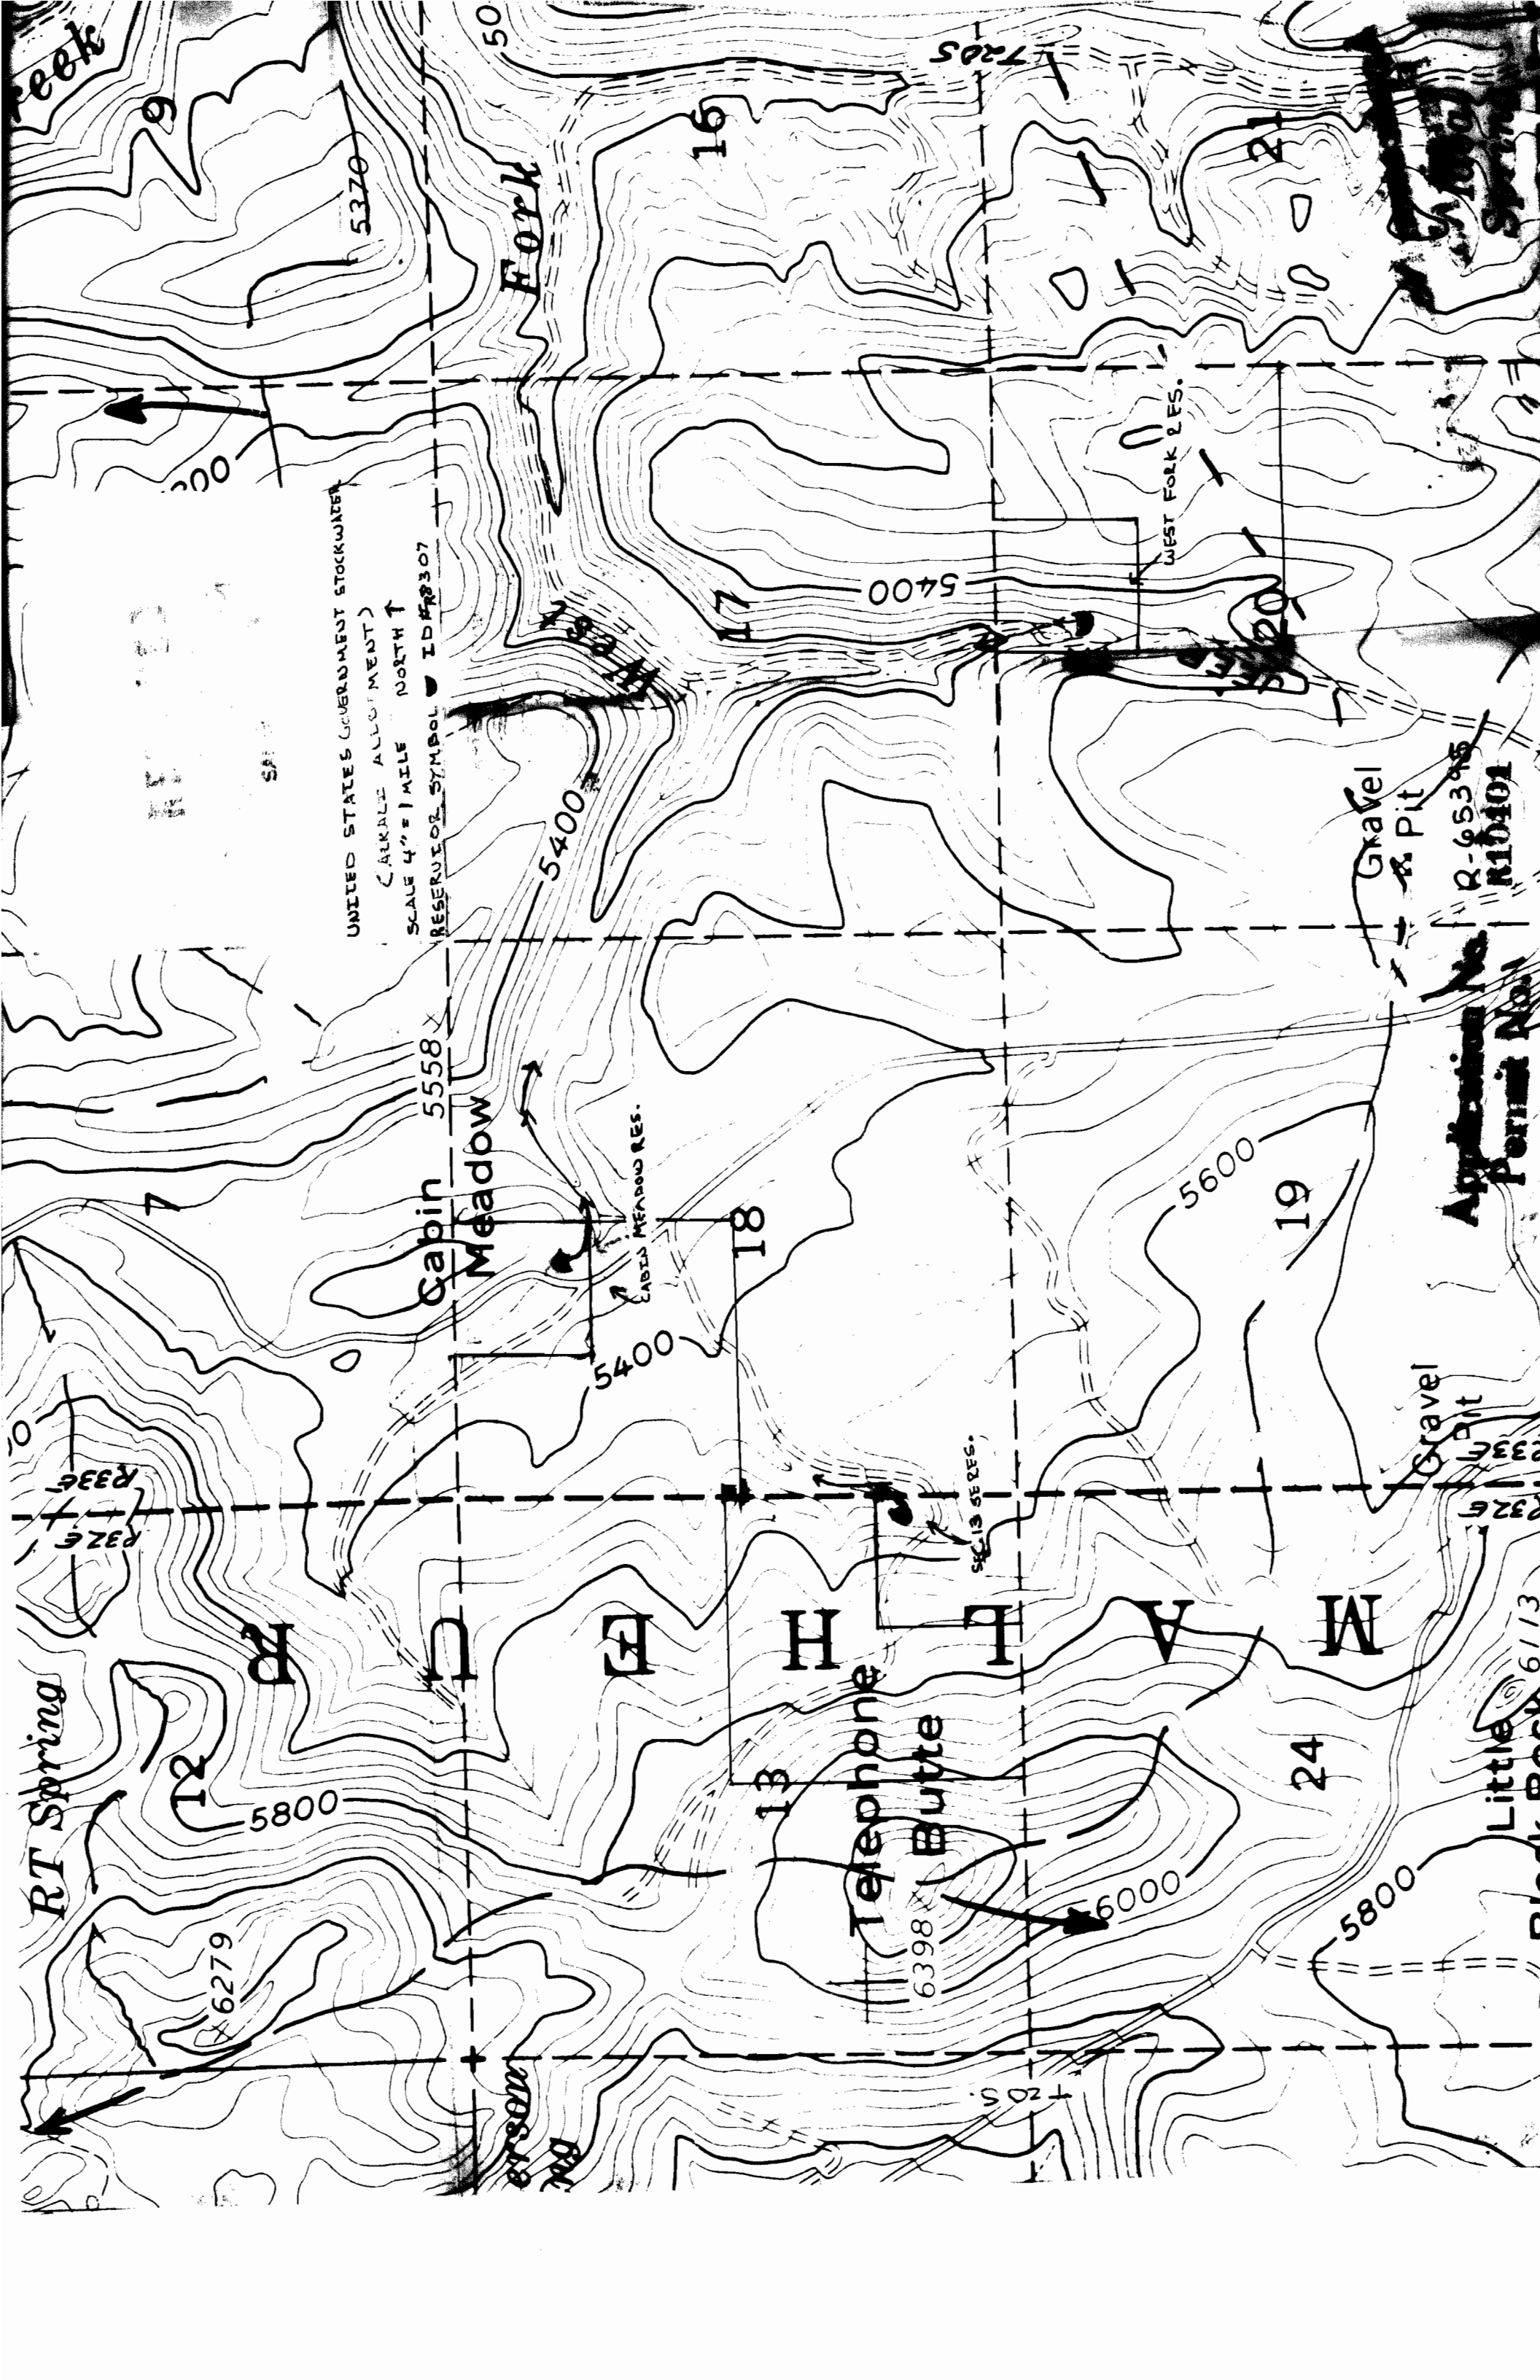

RT Spring

12

5800

6279

Cabin Meadow

5558

13

18

Telephone Butte

6398

SEC 13 SE RES.

6000

24

5800

Gravel Pit



