


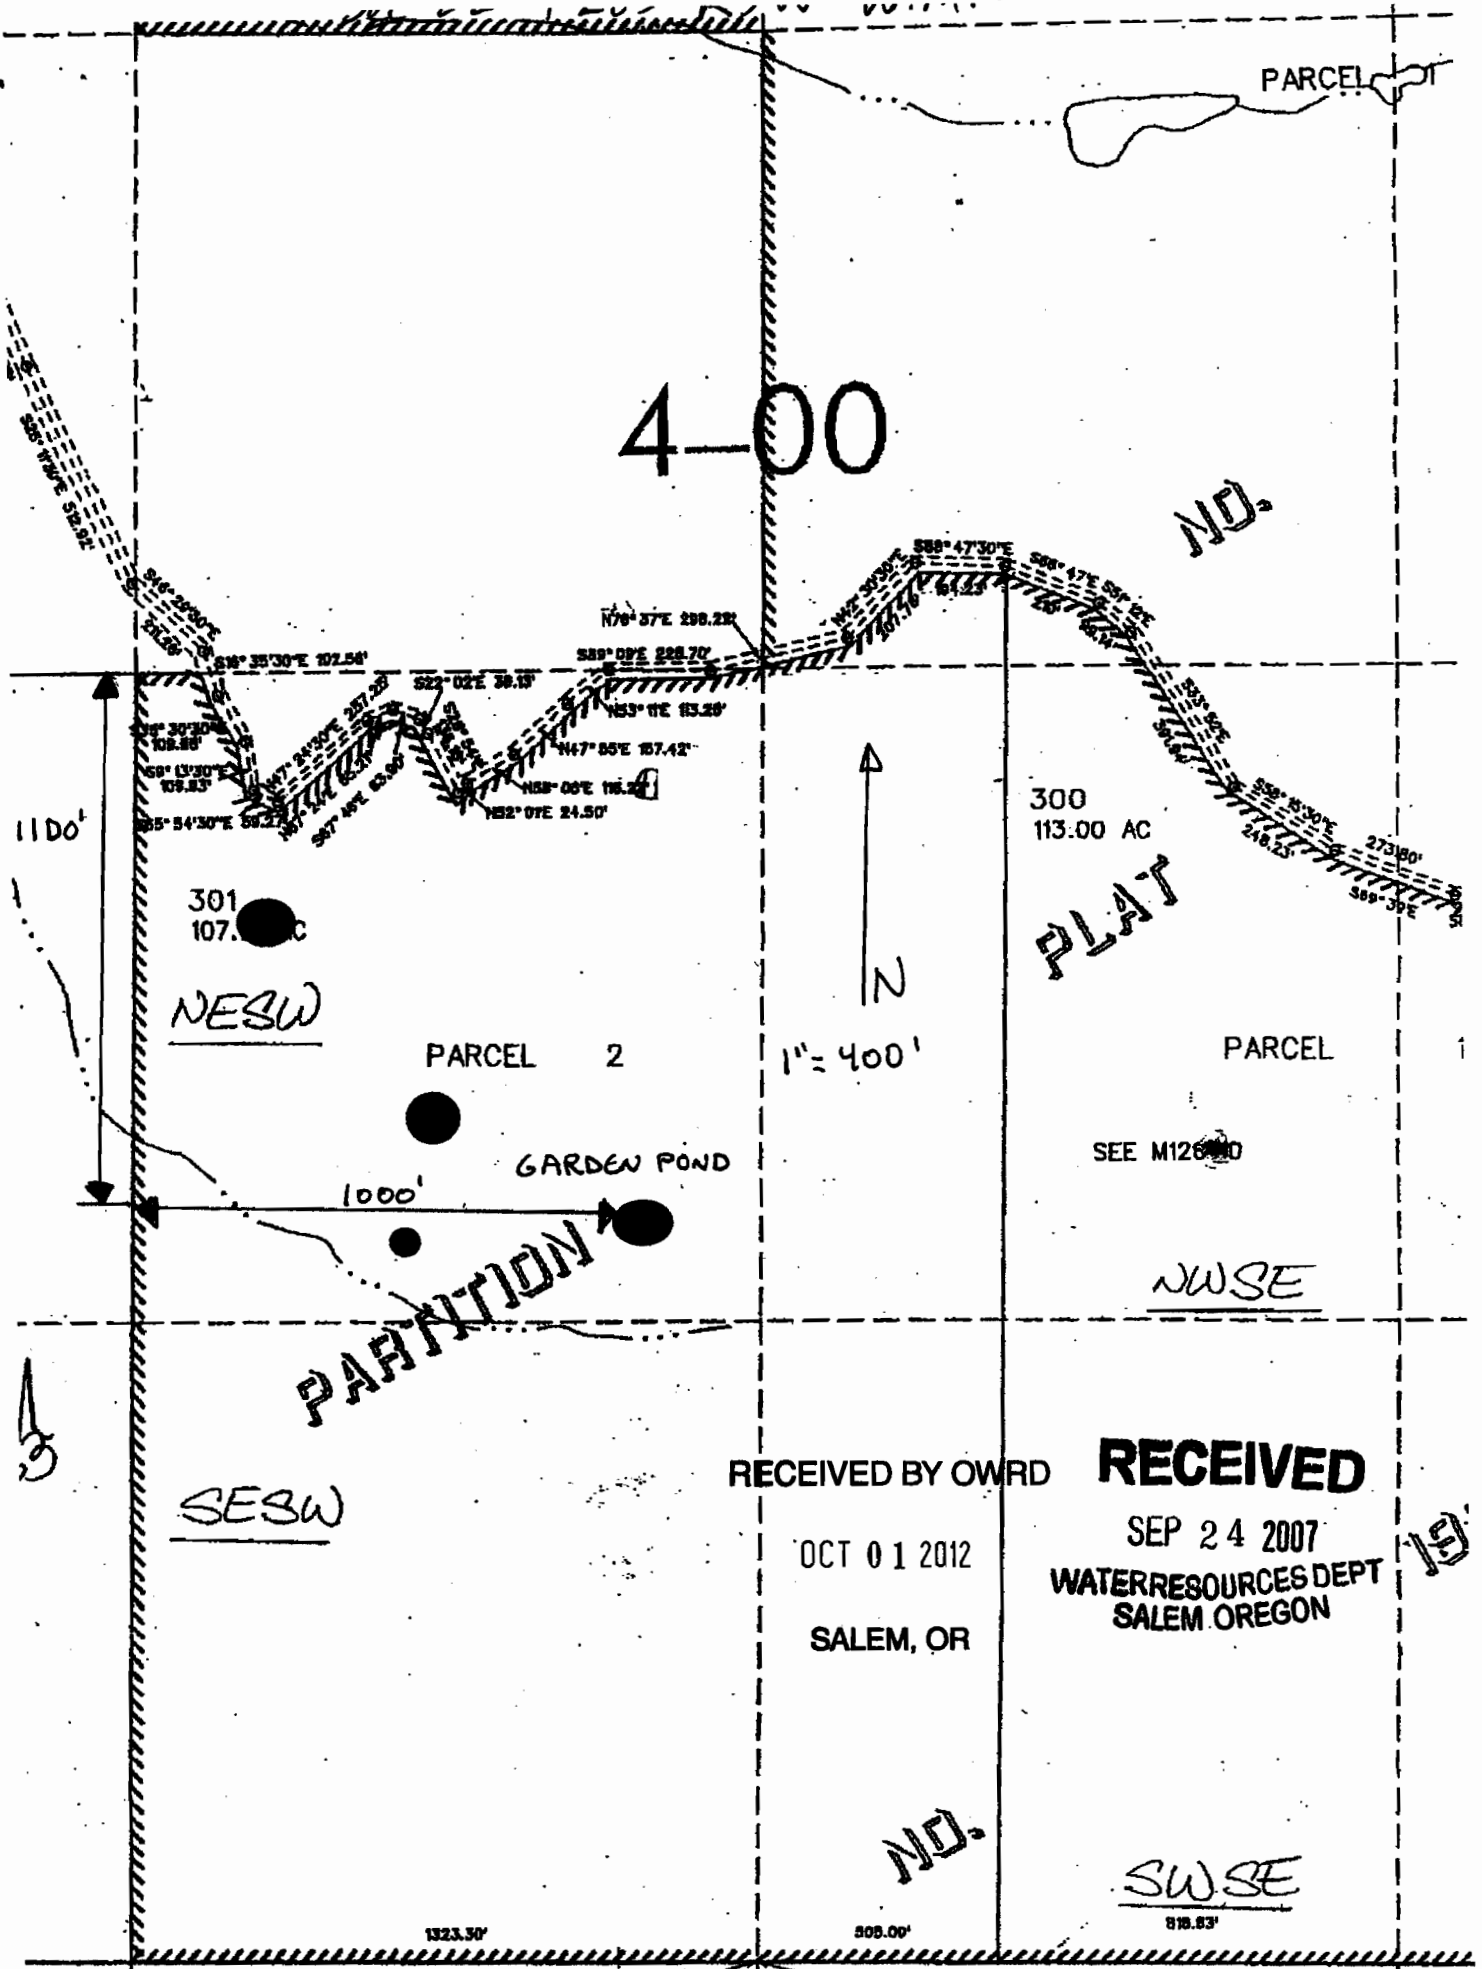

RECEIVED BY OWRD


OCT 01 2012

SALEM, OR

RECEIVED

SEP 24 2007

WATER RESOURCES DEPT
SALEM OREGON

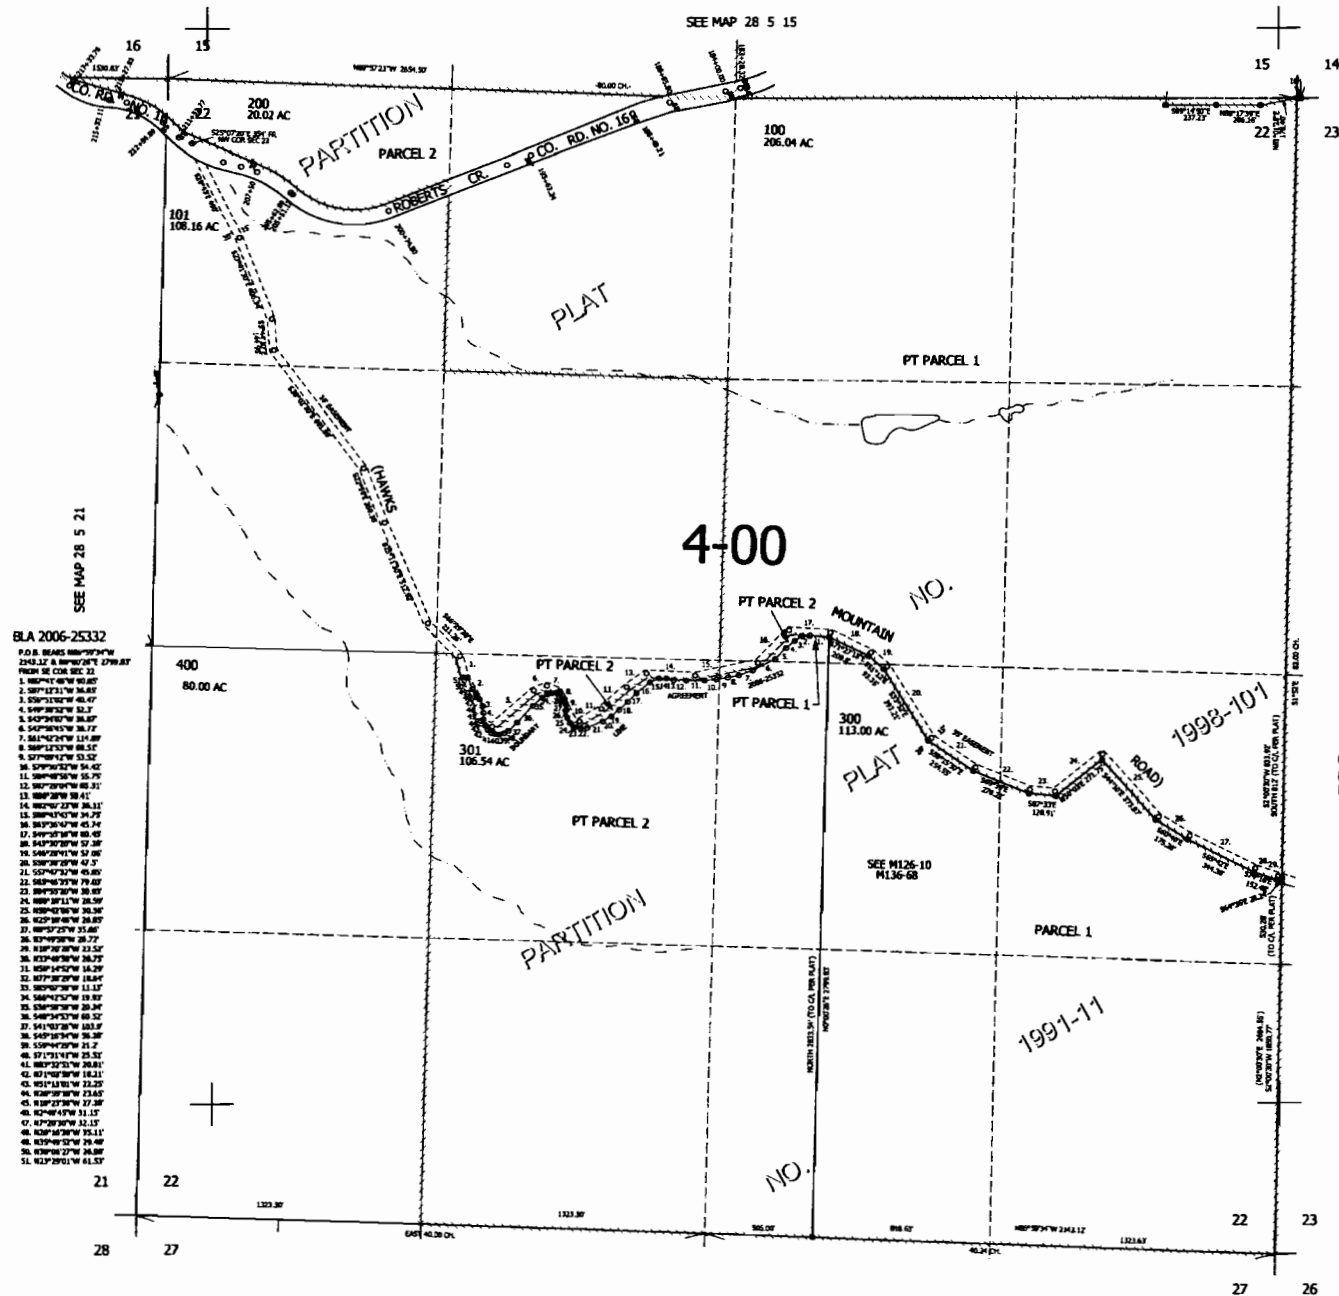

CANCELLED NO'S
102 103 104
302 303

C/L 35' EASEMENT
(HAWKS MOUNTAIN
ROAD) PER PP 1991-11

