


W.M.

T-4514


RECEIVED

MAY 2 1980

WATER RESOURCES DEPT  
SALEM, OREGON

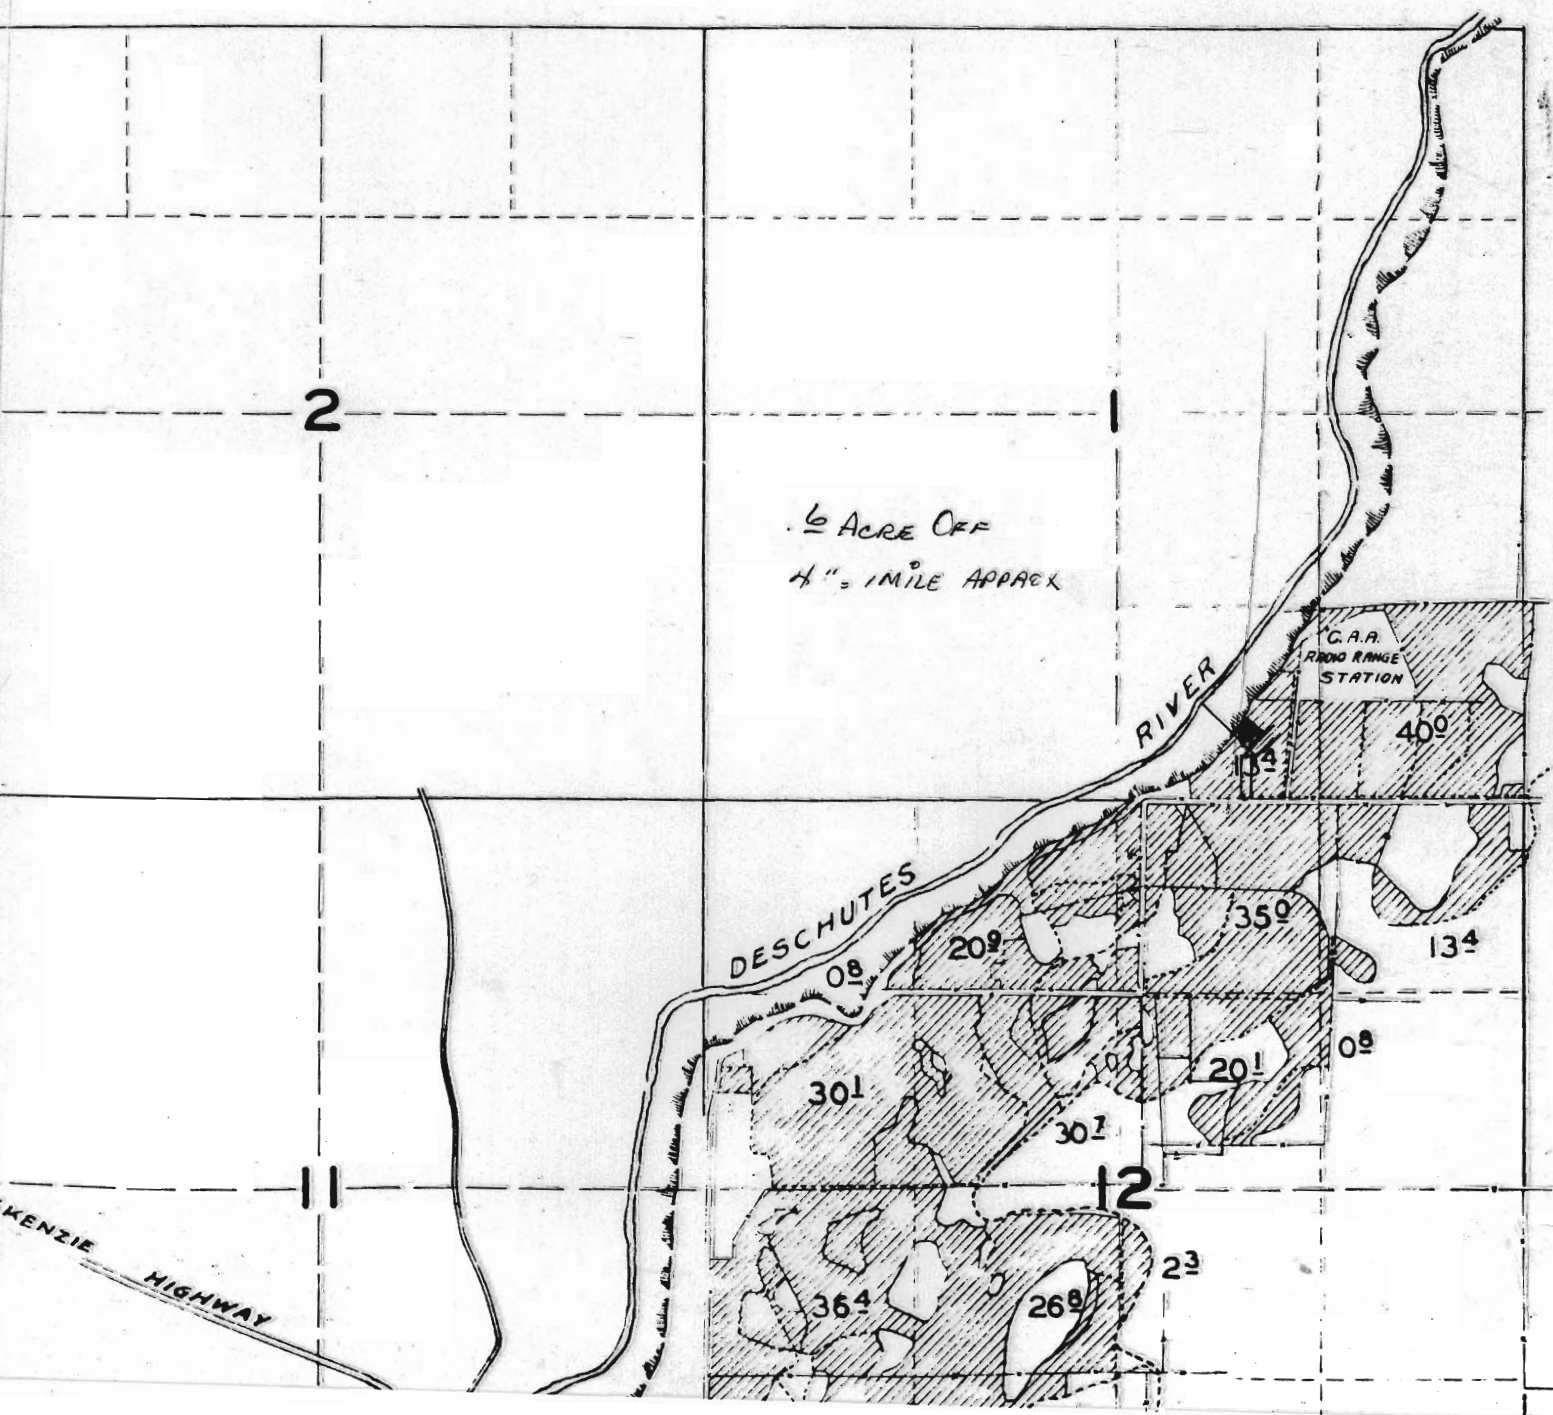

T-4514 "70"

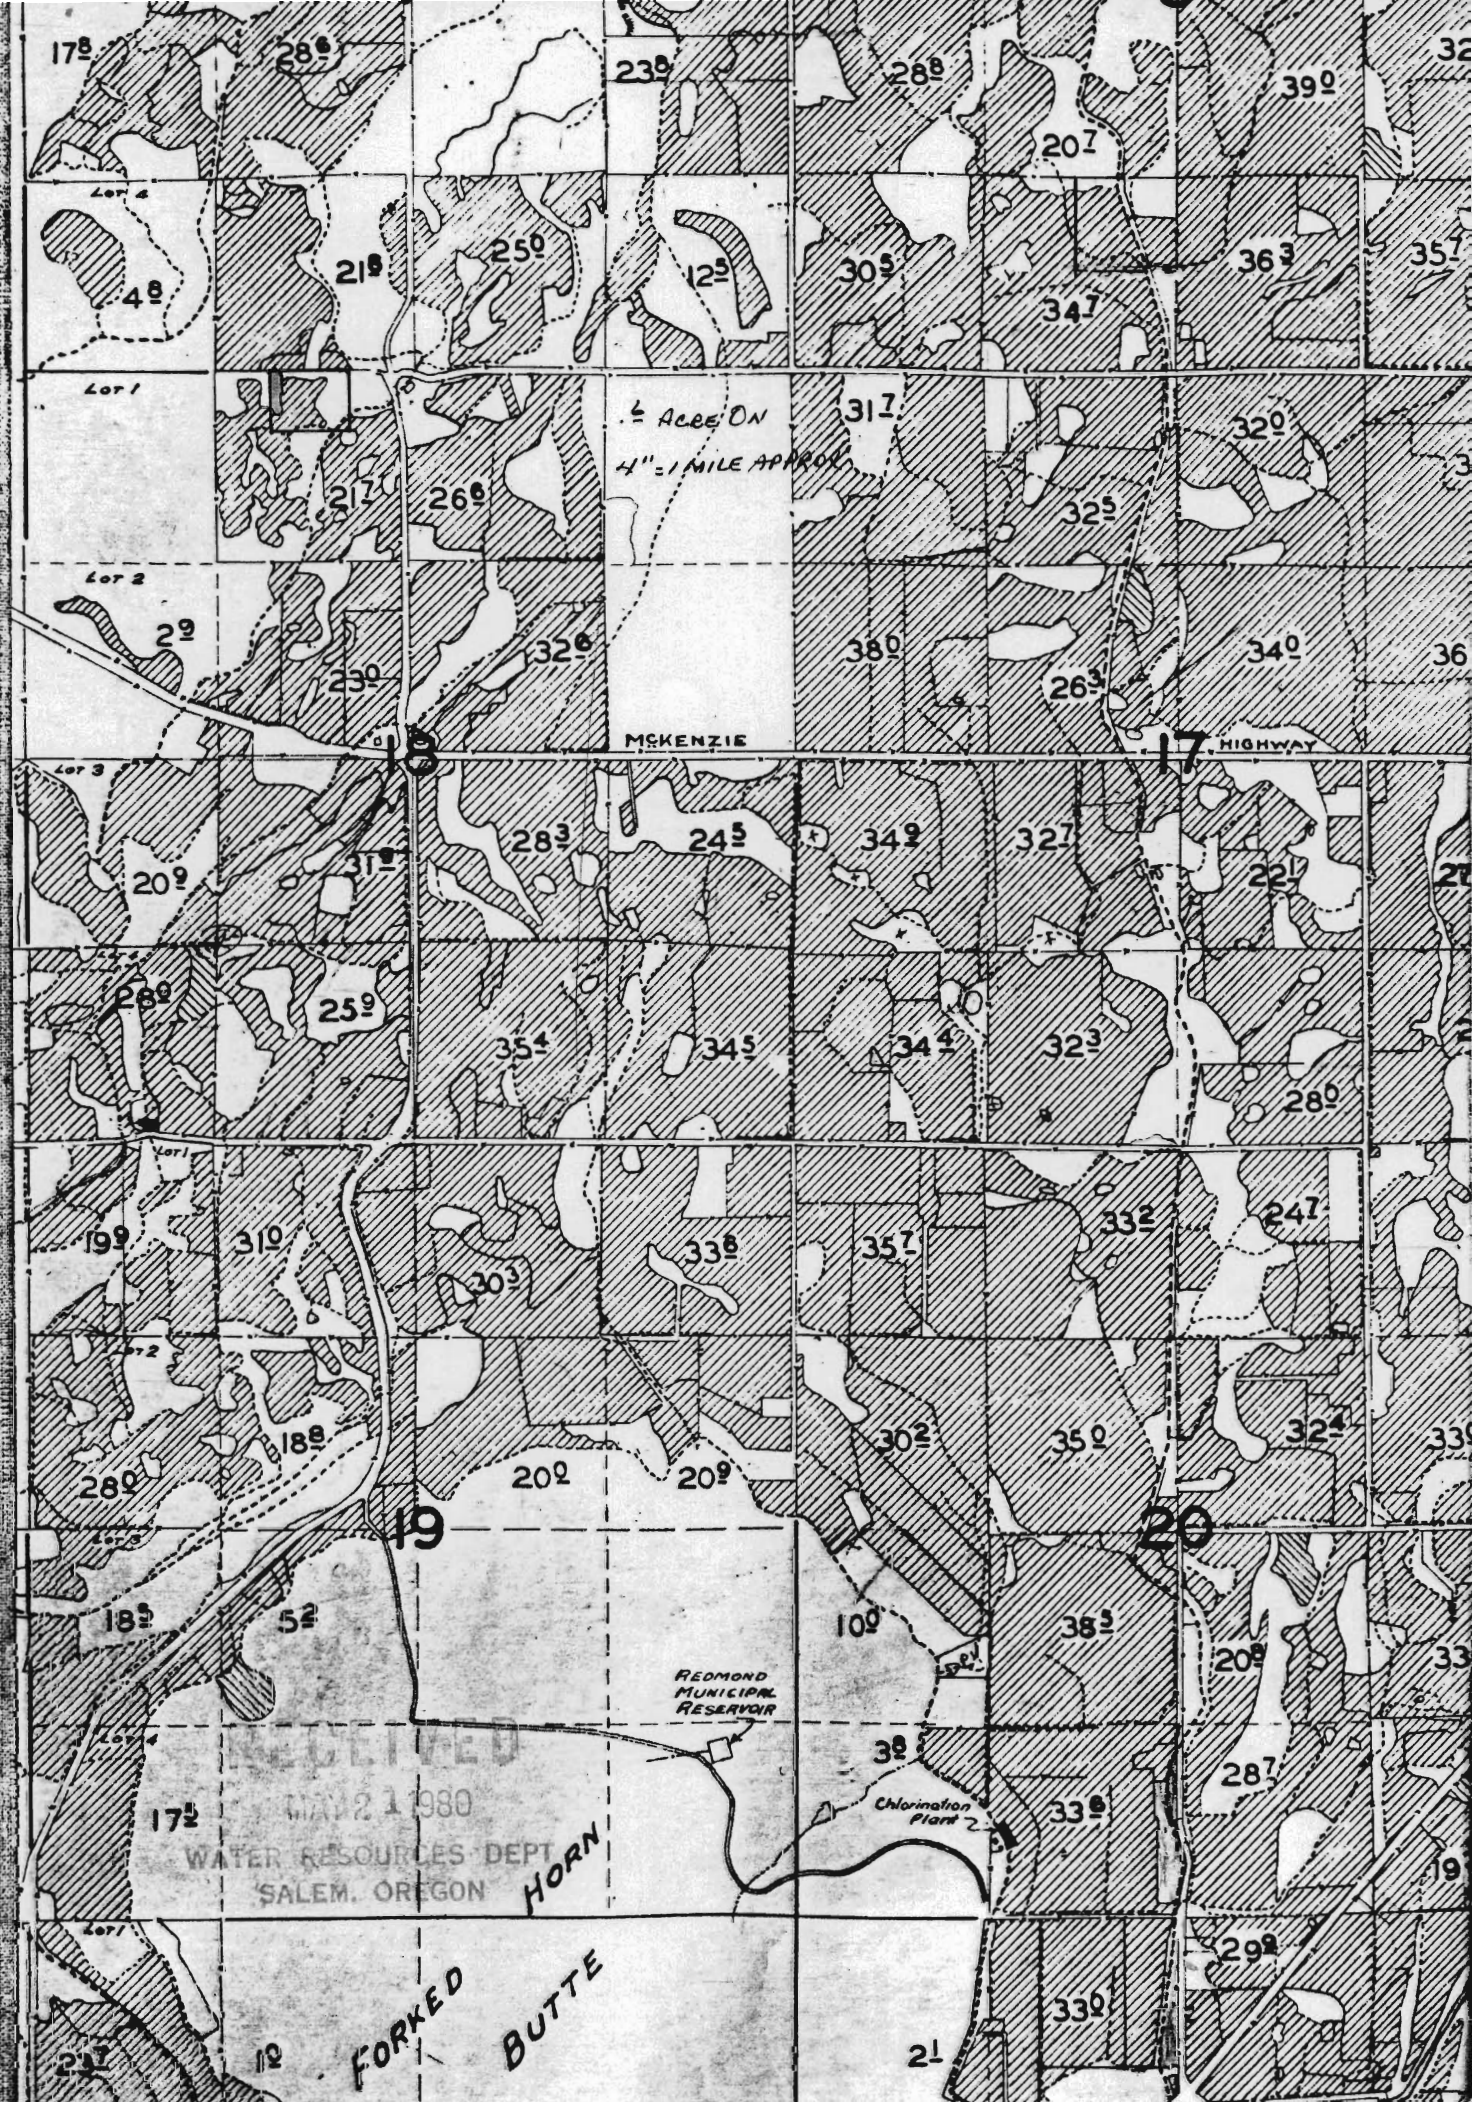






































































REDMOND MUNICIPAL RESERVOIR

Chlorination Plant 2

17<sup>2</sup>

RECEIVED  
MAY 21 1980  
WATER RESOURCES DEPT  
SALEM, OREGON

HORN

FORKED BUTTE

21<sup>1</sup>

18

21

33<sup>8</sup>

29<sup>8</sup>

19