


RECEIVED

MAR 17 1981

WATER RESOURCES DEPT
SALEM, OREGON

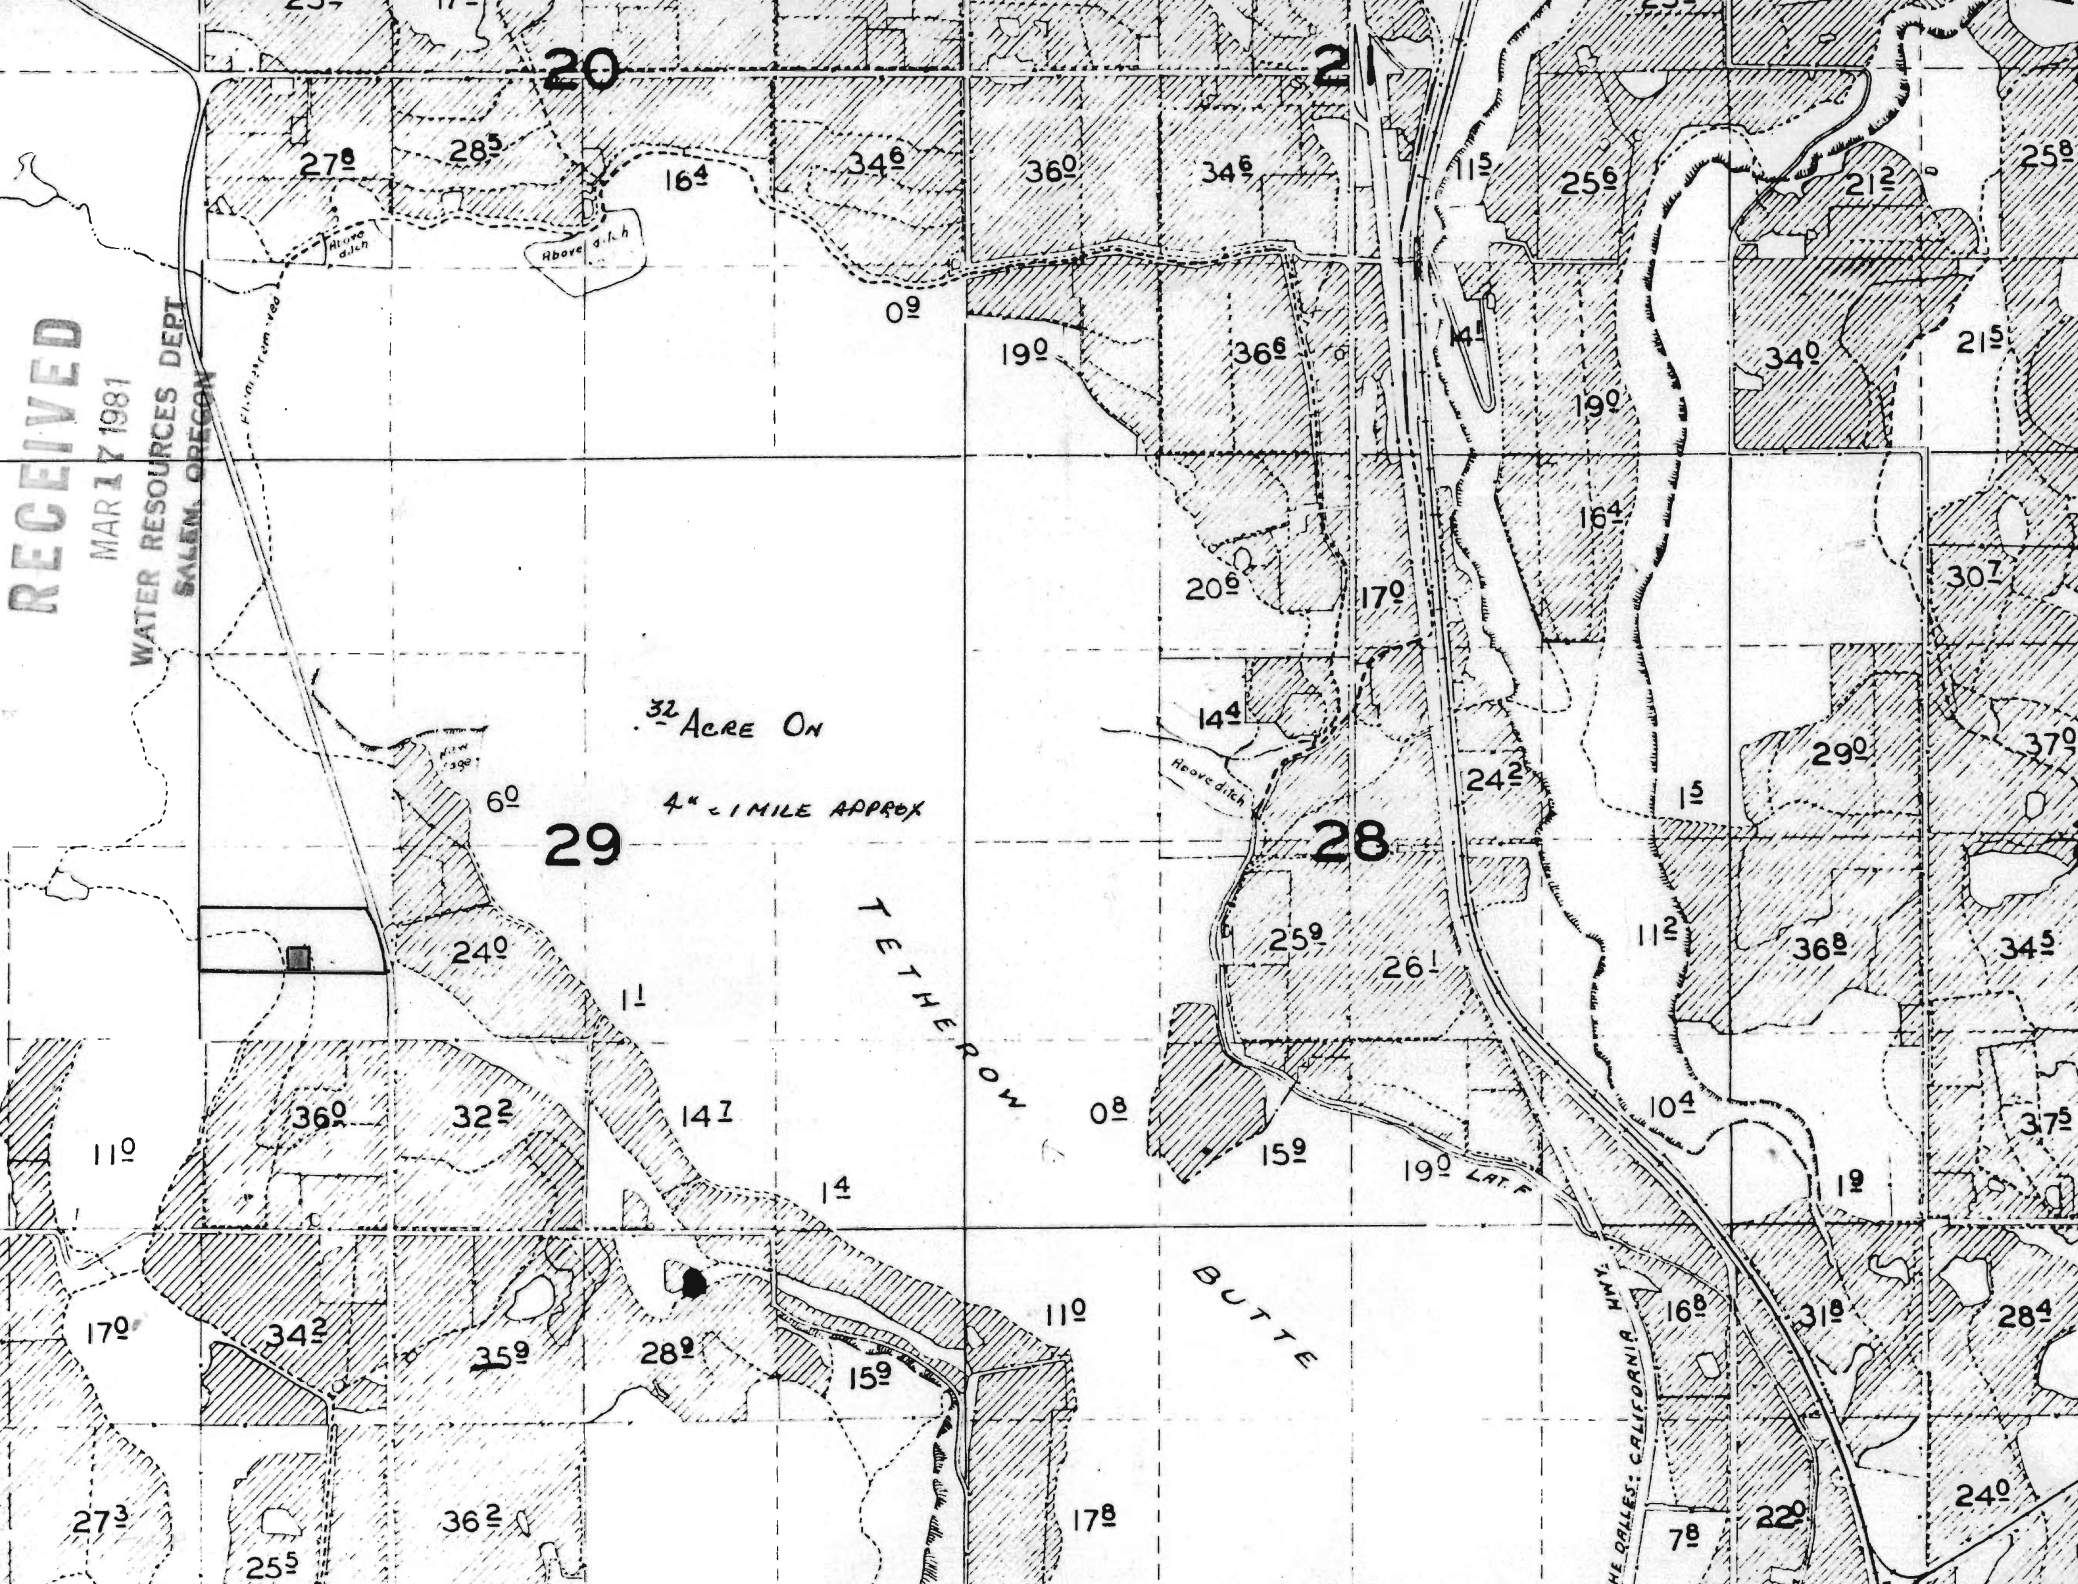

32 ACRE ON

4" - 1 MILE APPROX


BUTTE

THE CALIFORNIA HWY

LAT. P

20

21

29

28

27⁰

28⁵

16⁴

34⁶

36⁰

34⁶

25⁶

21²

25⁸

0⁹

19⁰

36⁶

11⁵

19⁰

34⁰

21⁵

20⁶

17⁰

16⁴

30⁷

14⁴

24²

29⁰

37⁰

6⁰

24⁰

11¹

Heave ditch

15⁵

36⁶

34⁵

11⁰

36⁰

32²

14⁷

0⁸

25⁹

26¹

11²

36⁶

34⁵

19⁰

10⁴

19⁰

37⁵

17⁰

34²

35⁹

28⁹

15⁹

11⁰

15⁹

19⁰

16⁶

31⁸

28⁴

27³

25⁵


36²

17⁸

7⁸

22⁰

24⁰

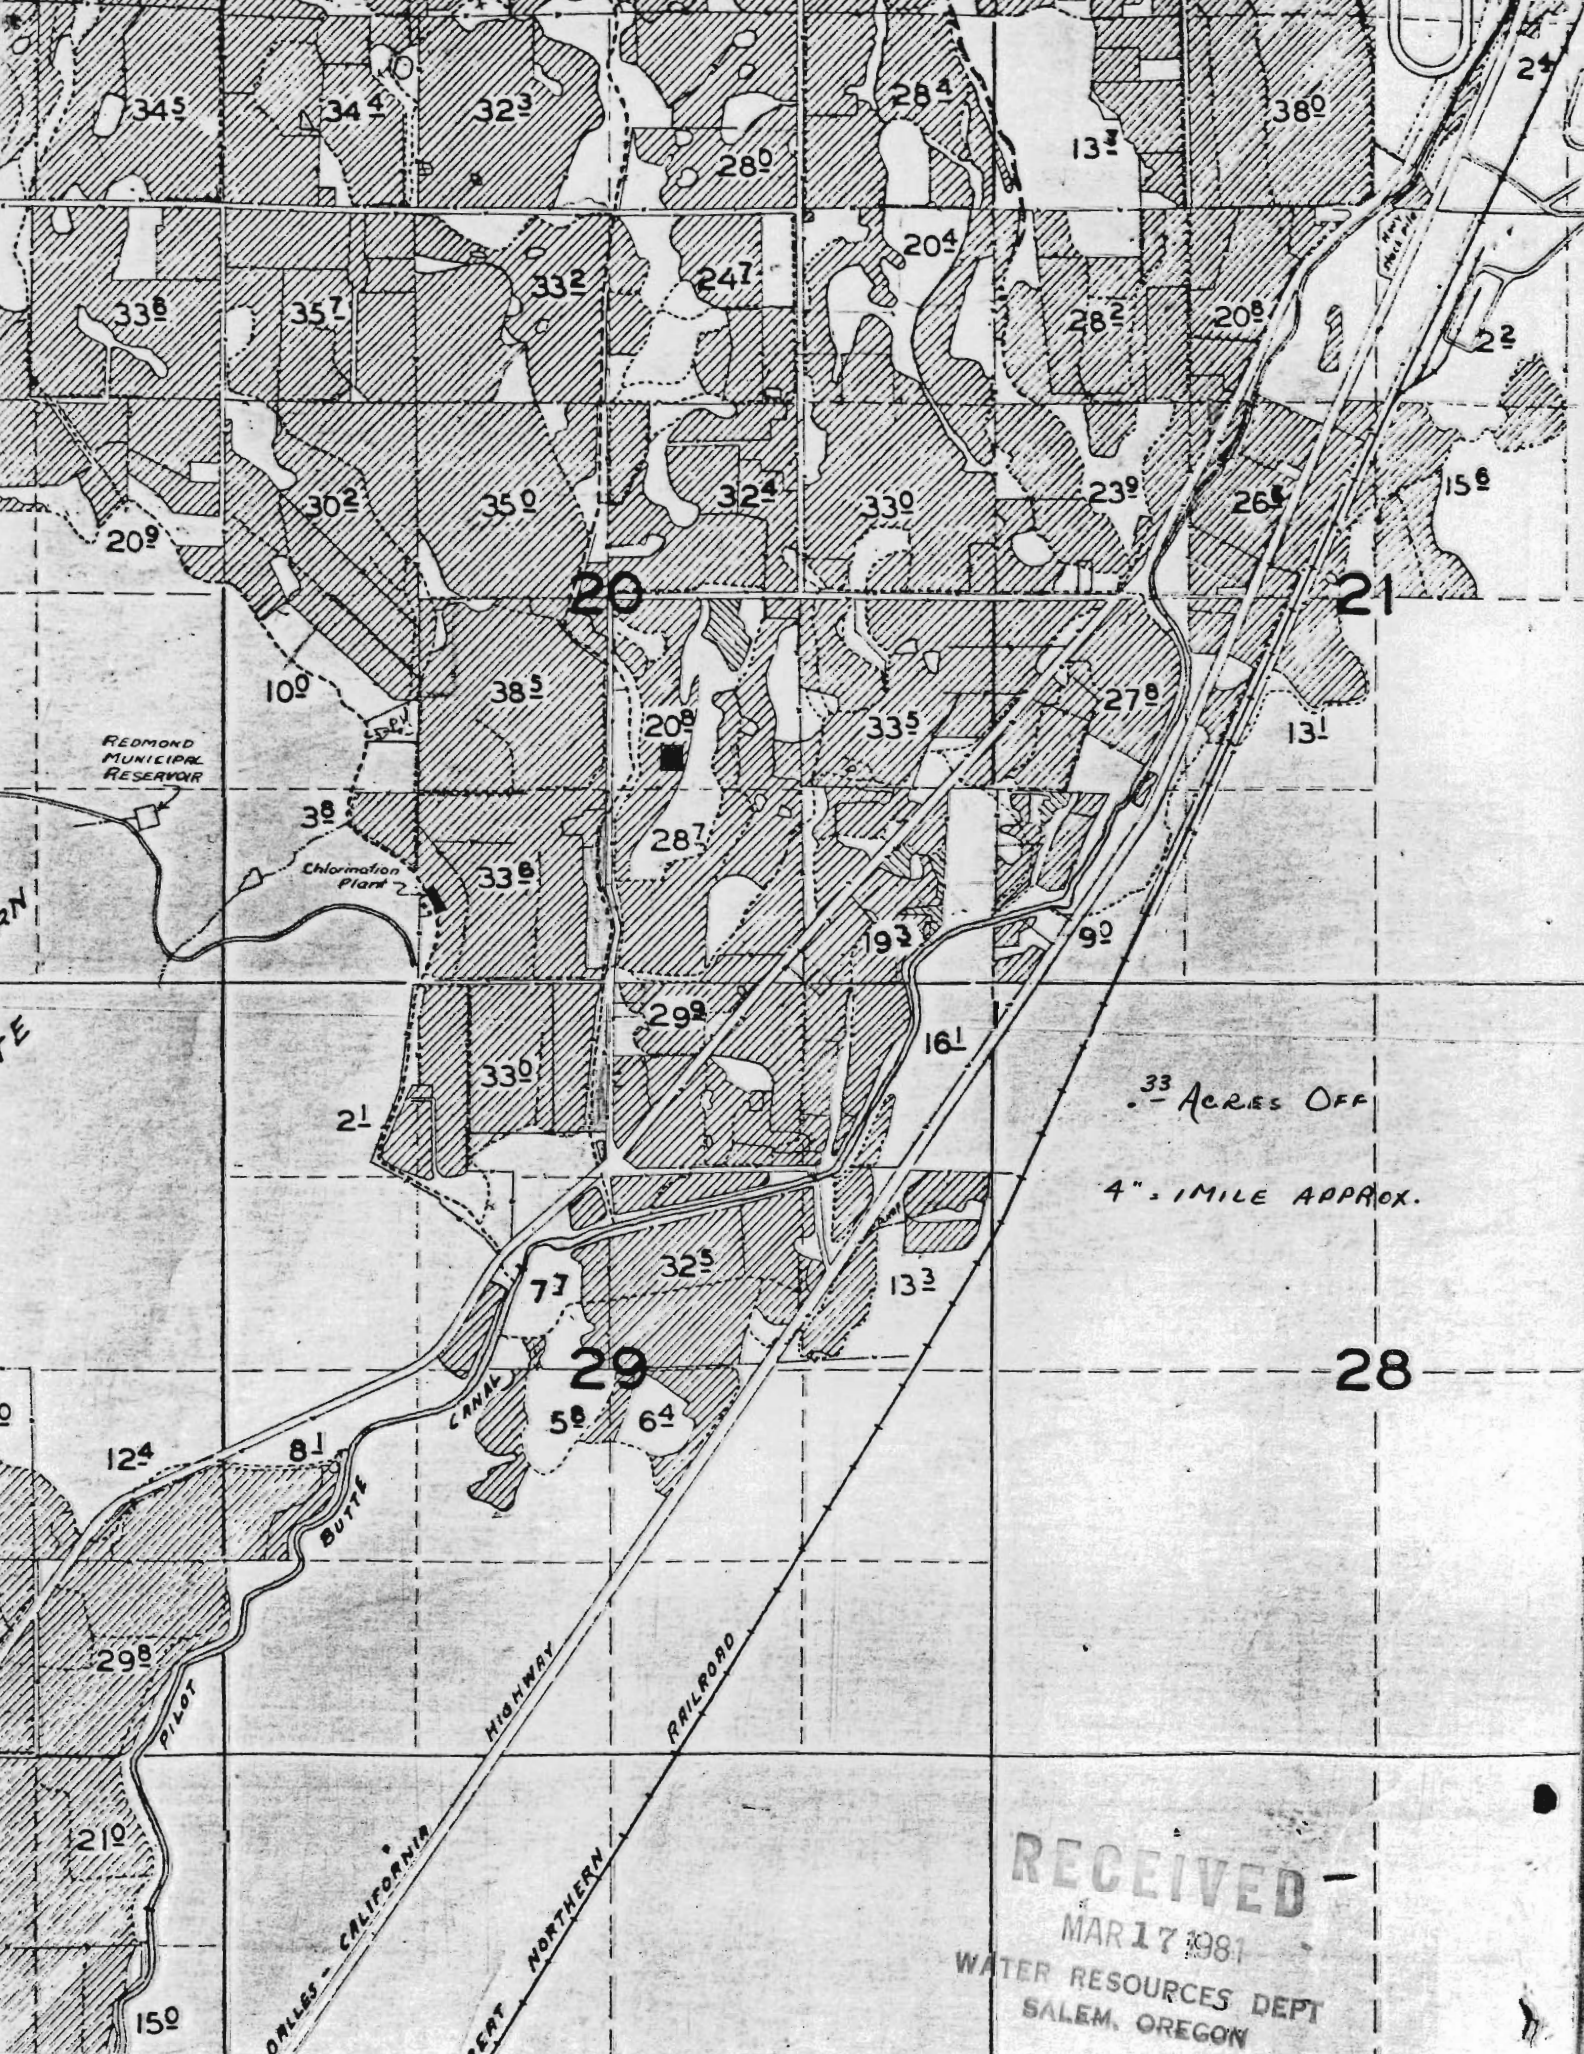

345 344 323 284 380

338 357 332 247 204 282 208 22

209 302 350 324 330 239 265 156

20 21

REDMOND MUNICIPAL RESERVOIR

100

38

Chlorination Plant

21

385 208 335 278 131

338

287

193

90

299

161

33 ACRES OFF

4" = 1 MILE APPROX.

77

325

133

29

58

64

28

124

81

BUTTE

CANAL

298

PILOT

HIGHWAY

RAILROAD

210

150

ORILES - CALIFORNIA

DEPT NORTHERN

RECEIVED

MAR 17 1981

WATER RESOURCES DEPT
SALEM, OREGON