


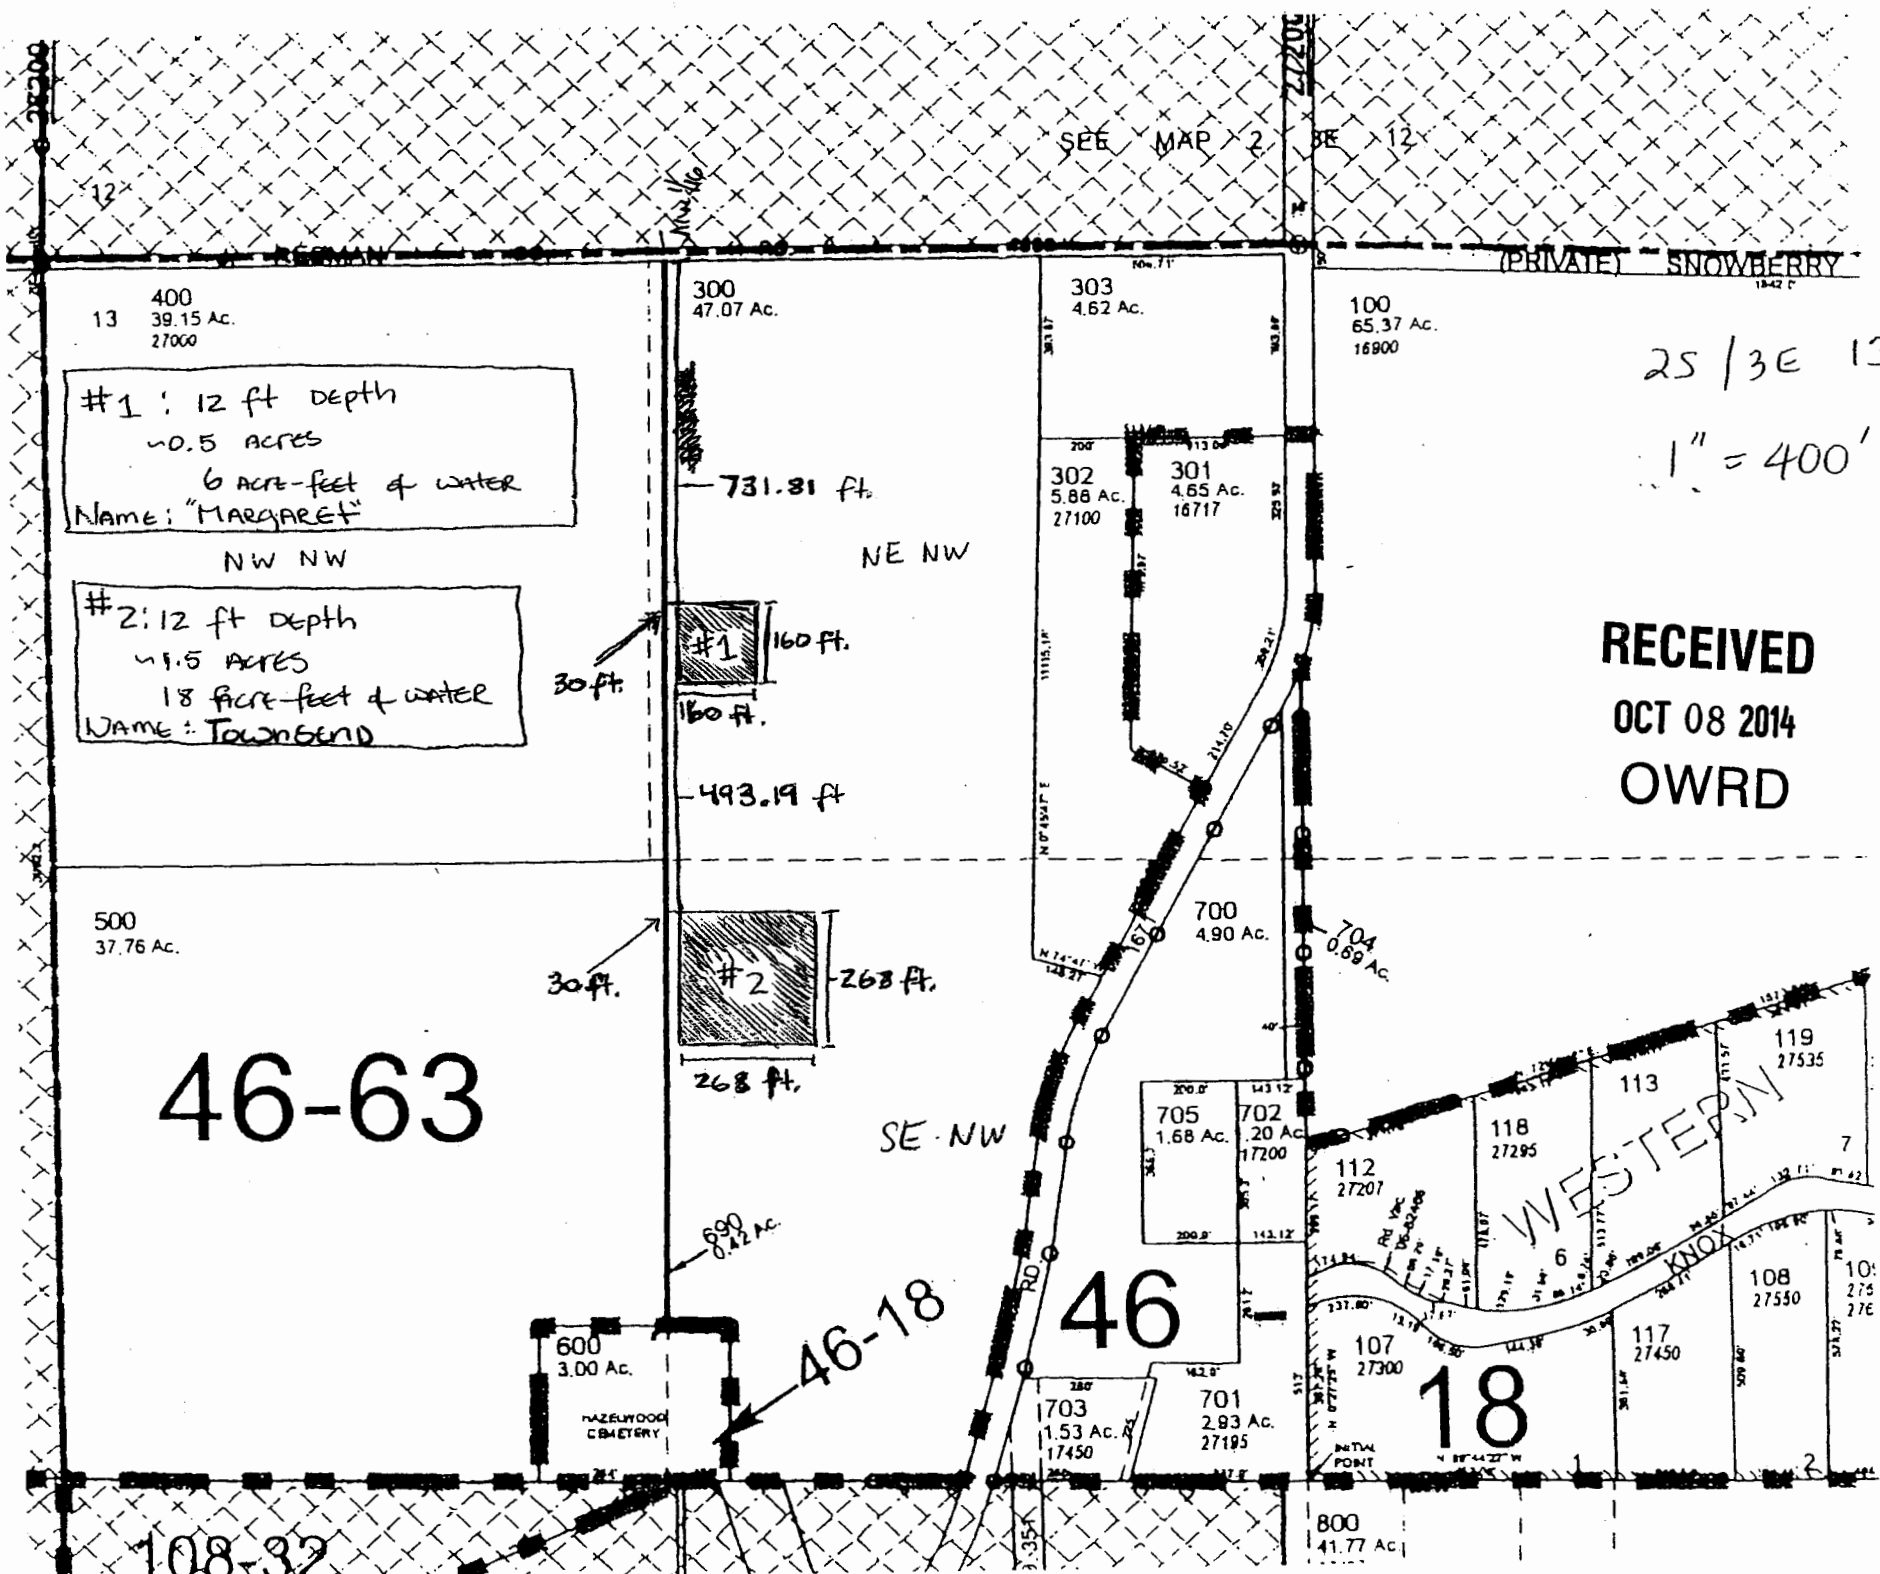

SEE MAP 2

(PRIVATE) SNOWBERRY

25 / 3E 13 NW-1/4

1" = 400'

RECEIVED
OCT 08 2014
OWRD

R-8807

46-63

46

18

108-32

600
3.00 Ac.

HAZELWOOD
CEMETERY

703
1.53 Ac.

701
2.93 Ac.
27195

107
27300

800
41.77 Ac.

113

118
27295

119
27535

108
27530

10
275
276

WESTERN
KNOX

13
400
39.15 Ac.
27000

300
47.07 Ac.

303
4.62 Ac.

100
65.37 Ac.
16900

302
5.88 Ac.
27100

301
4.65 Ac.
16717

700
4.90 Ac.

704
0.69 Ac.

705
1.68 Ac.
17200

702
.20 Ac.
17200

112
27207

118
27295

108
27530

10
275
276

#1: 12 ft depth
~0.5 acres
6 acre-feet of water
Name: "MARGARET"

#2: 12 ft depth
~1.5 acres
18 acre-feet of water
Name: Townsend

#1
160 ft.
160 ft.

#2
268 ft.
268 ft.

NE NW

SE NW

46-18

30 ft.

30 ft.

268 ft.

731.31 ft.

493.19 ft.

0.42 Ac.

104.71'

N 115.18° E
1115.18'

N 74.41° E
144.21'

280'

235'

303.17'

303.17'

